

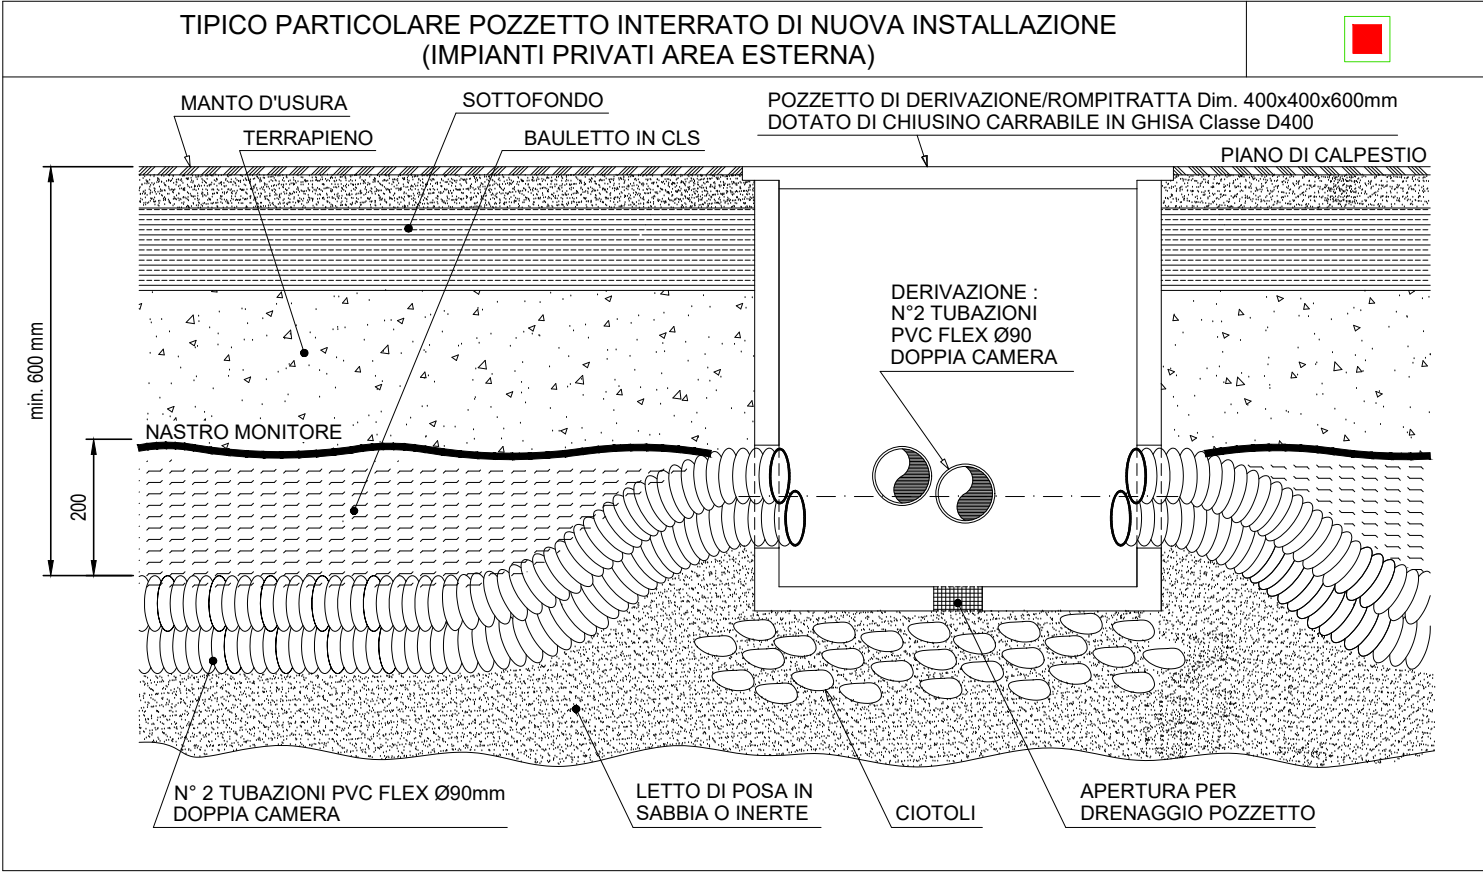


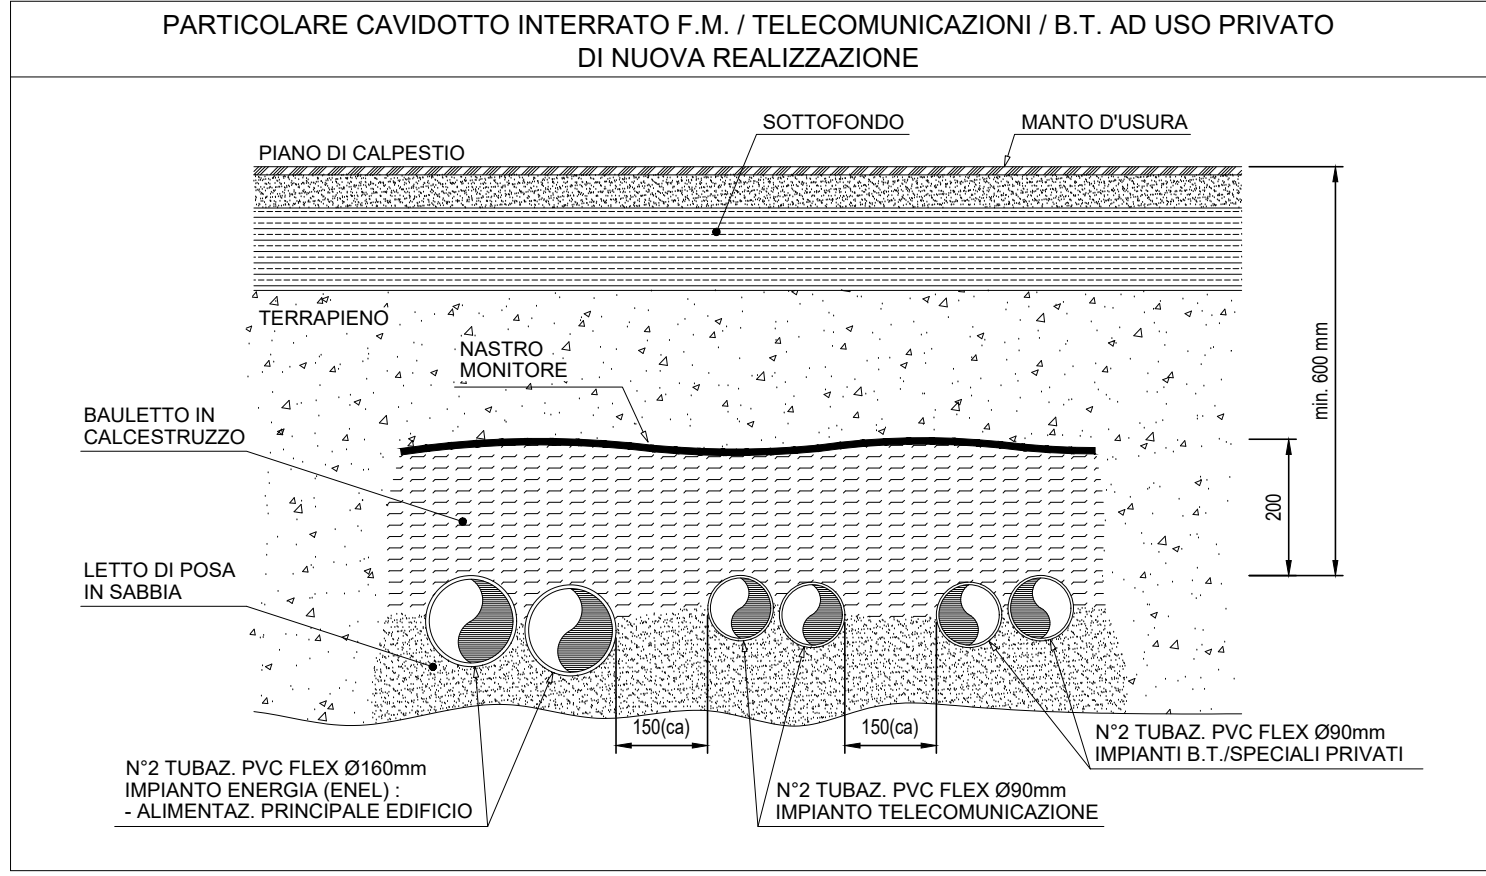

LEGENDA	
	CONTATORE BIDIREZIONALE CONSEGNA ENEL DI EDIFICIO + INTERRUTTORE GENERALE
	PUNTO CONSEGNA GESTORE IMPIANTI TELECOMUNICAZIONE
	CAVIDOTTI INTERRATI IMPIANTI ENERGIA (RETE PUBBLICA) - Ø INDICATO IN PLANIMETRIA
	POZZETTO INTERRATO IN CLS - DERIVAZIONE IMPIANTI TELECOMUNICAZIONE (RETE PUBBLICA) - DIMENSIONI 600x800mm - COMPLETO DI CHIUSINO CARRABILE IN GHISA "D400"
	POZZETTO INTERRATO IN CLS - IMPIANTI TELECOMUNICAZIONE DIMENSIONI 600x600mm - COMPLETO DI CHIUSINO CARRABILE IN GHISA "D400"
	CAVIDOTTI INTERRATI IMPIANTI TELECOMUNICAZIONE (RETE PUBBLICA) - Ø INDICATO IN PLANIMETRIA
	POZZETTO INTERRATO IN CLS - DISTRIBUZIONE IMPIANTI ELETTRICI E SPECIALI IN AREA ESTERNA AD USO PRIVATO (SCUOLA INFANZIA) - DIMENSIONI 400x400mm - COMPLETO DI CHIUSINO CARRABILE IN GHISA "D400"
	CAVIDOTTI INTERRATI DISTRIBUZIONE IMPIANTI ELETTRICI E SPECIALI IN AREA ESTERNA AD USO PRIVATO (SCUOLA INFANZIA) - Ø INDICATO IN PLANIMETRIA
	PUNTO DI COLLEGAMENTO AI FERRI DI ARMATURA DEL PILASTRO IN C.A. DI CORDA DIN RAME NODO INTERRATO - DISPENSORE DI FATTO
	CORDA DI RAME NUDA INTERRATA sez. 35mmq - DISPENSORE DI FATTO
	SALITA / DISCESA CONDUTTURE PRINCIPALI IMPIANTI
	LIMITE DI FORNITURA IMPIANTO (COMPRESI ALLACI A RETI ESISTENTI, EVENTUALI SCASSI E RELATIVI RIPRISTINI)

NOTA GENERALE:
- IL PRESENTE LAYOUT E' DA INTENDERSI VALIDO ESCLUSIVAMENTE PER GLI IMPIANTI E POTREBBE NON RICOMPREDERE EVENTUALI VARIANTI ARCHITETTONICHE

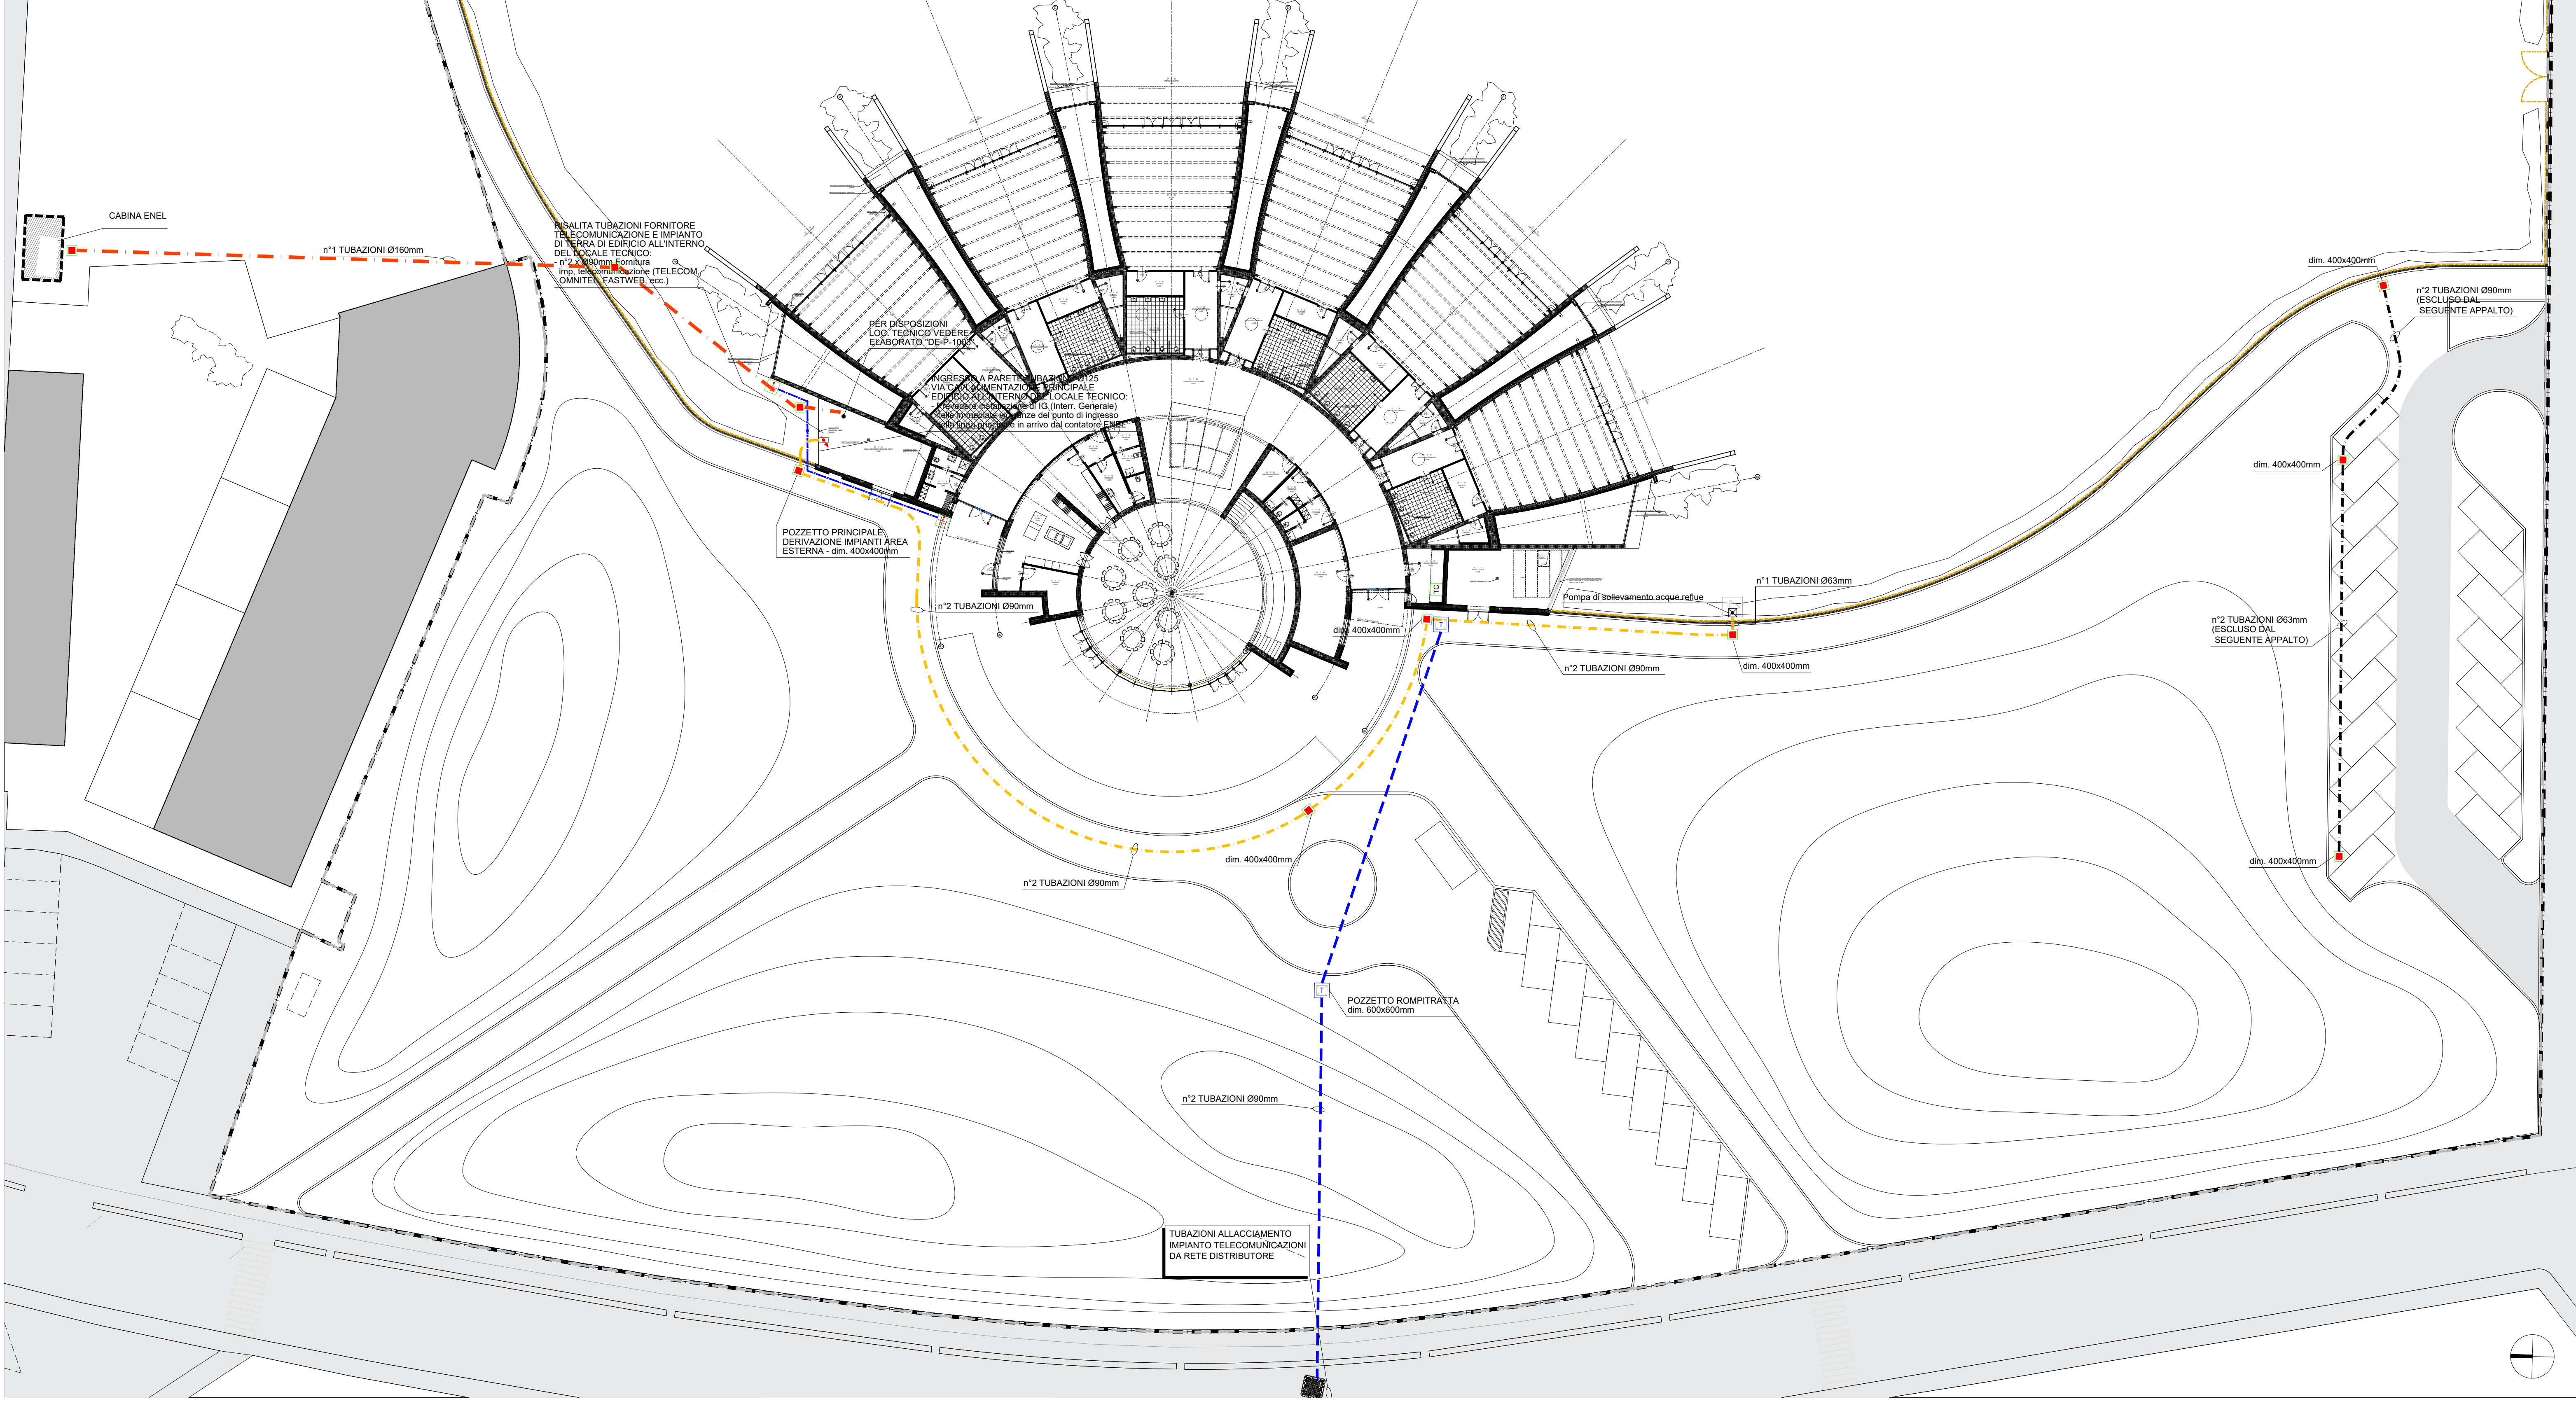

LA SCUOLA
PER L'ITALIA DI DOMANI

Finanziato dall'Unione europea
NextGenerationEU

COMUNE DI PORTO MANTOVANO

IMPRESA AFFIDATARIA
IMPRESA DEVI IMPIANTI S.R.L.

LEGALE RAPPRESENTANTE
ING. DAVIDE PINO

PROGETTO ARCHITETTONICO DEFINITIVO
Vespier Architects
Arch. Danilo Vespier
Via Lomellini 8/9 - 16124 Genova
www.vespierarchitects.com

PROGETTO SICUREZZA E COORDINAMENTO
MARGIOTTA ASSOCIATI
Studio di ingegneria ed Architettura

COORDINATORE SICUREZZA IN FASE DI PROGETTAZIONE
ARCH. DONATA M.R. MARGIOTTA

Viale Liguria, 24, 20143 Milano
tel. +39 02 58098.1
Site: www.generalplanning.com
e-mail: info@generalplanning.com

Via Vaccaro 37, 85100 Potenza,
tel. 0971/37512

KEY PLAN

NOTA:

E		
D		
C		
B	AS BUILT	28.05.2026
A	REVISIONE GENERALE	27.11.2023
REV.	DESCRIZIONE REVISIONE	DATA
	EMISSIONE	10.11.2023

COMMITTENTE

COMUNE DI PORTO MANTOVANO

NUOVA SCUOLA DELL'INFANZIA IN "STRADA DOSSO"

PROGETTO ESECUTIVO

PLANIMETRIA GENERALE

CAVIDOTTI ESTERNI

PROGETTO IMPIANTI ELETTRICI E SPECIALI

COMMESSA

1405-DAS

SCALA

1:100

DISEGNATO

CAR

CONTROLLATO

COL

APPROVATO

DAG

NUMERO VERIFICATO

3005

L'UTILIZZAZIONE E LA RIPRODUZIONE DEL PRESENTE DOCUMENTO È RISERVATA A NORMA DI LEGGE