 
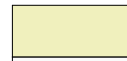


LEGENDA

- | | |
|--|---|
|  | Linea acque nere ESISTENTE |
|  | Linea acque bianche ESISTENTE |
|  | Pozzetto acque nere ESISTENTE |
|  | Caditoia acque meteoriche ESISTENTE |
|  | Punto luce ESISTENTE |
| | |
|  | Linea gasdotto |
|  | Linea acquedotto |
|  | Linea acque nere |
|  | Linea acque bianche |
|  | Linea elettrica |
|  | Linea illuminazione pubblica |
|  | Linea Telefonica |
| | |
|  | Pozzetto gasdotto |
|  | Pozzetto acquedotto |
|  | Pozzetto idrante |
|  | Pozzetto acque nere |
|  | Pozzetto acque bianche |
|  | Caditoia acque meteoriche |
|  | Pozzetto telefonico |
|  | Pozzetto linea elettrica |
|  | Punto luce |
| | |
|  | Nuova pavimentazione in conglomerato bituminoso |
|  | Nuovi marciapiedi |


Coordinamento Generale : Studio di Architettura Gianni Girelli e Associati
Palazzo ALPI - Via Ilaria Alpi n. 4 - 46100 MANTOVA
Tel. 0376/24.81.64 - Fax 0376/37.98.80 - eMail studio@architettogirelli.it

REGIONE	PROVINCIA DI	COMUNE DI
LOMBARDIA	MANTOVA	PORTO MANTOVANO


PERMESSO DI COSTRUIRE
IN VARIANTE AL P.G.T. DEL COMUNE DI PORTO MANTOVANO
E AL PIANO ATTUATIVO AT.025 "CORTE TEZZE"
AI SENSI DEL D.P.R. 160/2010
PER AMPLIAMENTO DI COMPLESSO PRODUTTIVO

Comittente				AKROS srl	
VIA EUROPA,37 - 46047 PORTO MANTOVANO MN				Foglio	26
				Mappale	509
PROGETTO ARCHITETTONICO				Elaborato	E.O.A.026.1
Oggetto AS BUILT INFRASTRUTTURE E SOTTOSERVIZI SEZIONI E PARTICOLARI COSTRUTTIVI				Scala	100 - 50 - 20
				Data	08.06.2020
	Revisioni	N°	Descrizione		Data
		0	Emissione	10.05.2018	Il Progettista
		1	Revisione	08.06.2020	
		2			
		3			



DETTAGLIO STRADA DI PERTINENZA DA REALIZZARE - SCALA 1.100

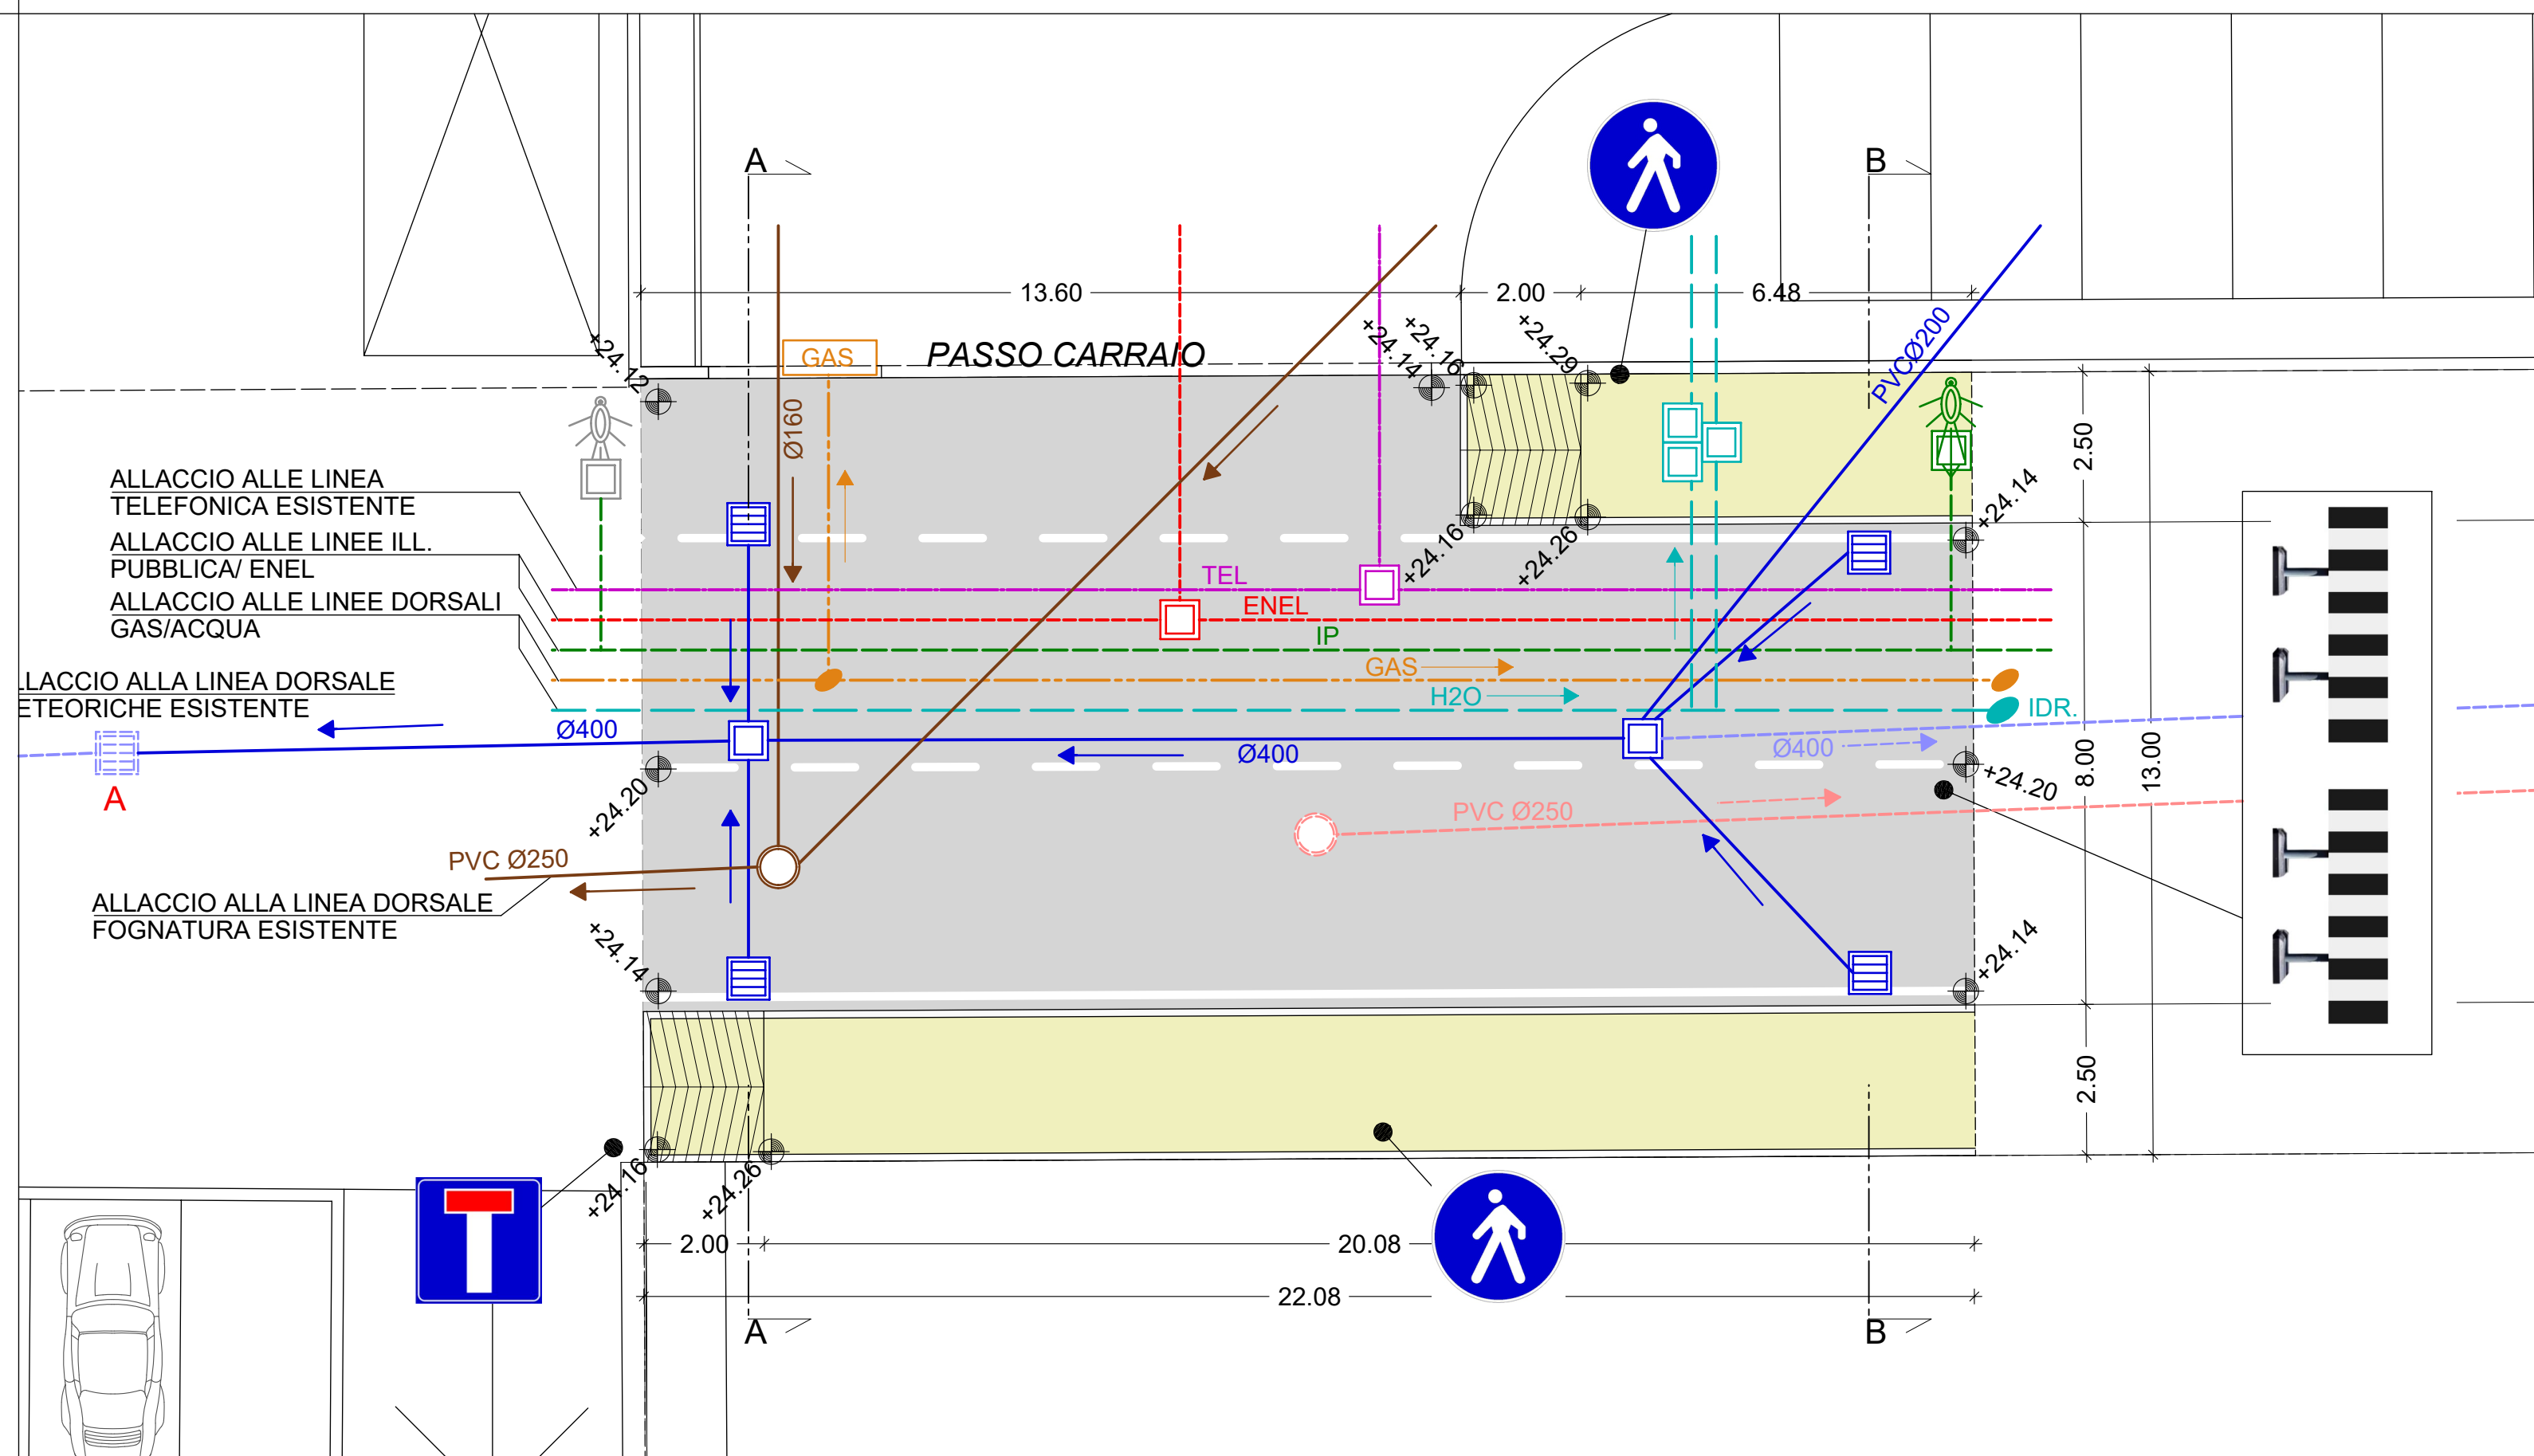

PROFILO LONGITUDINALE LINEA ACQUE METEORICHE - SCALA 1:10 - 1:100

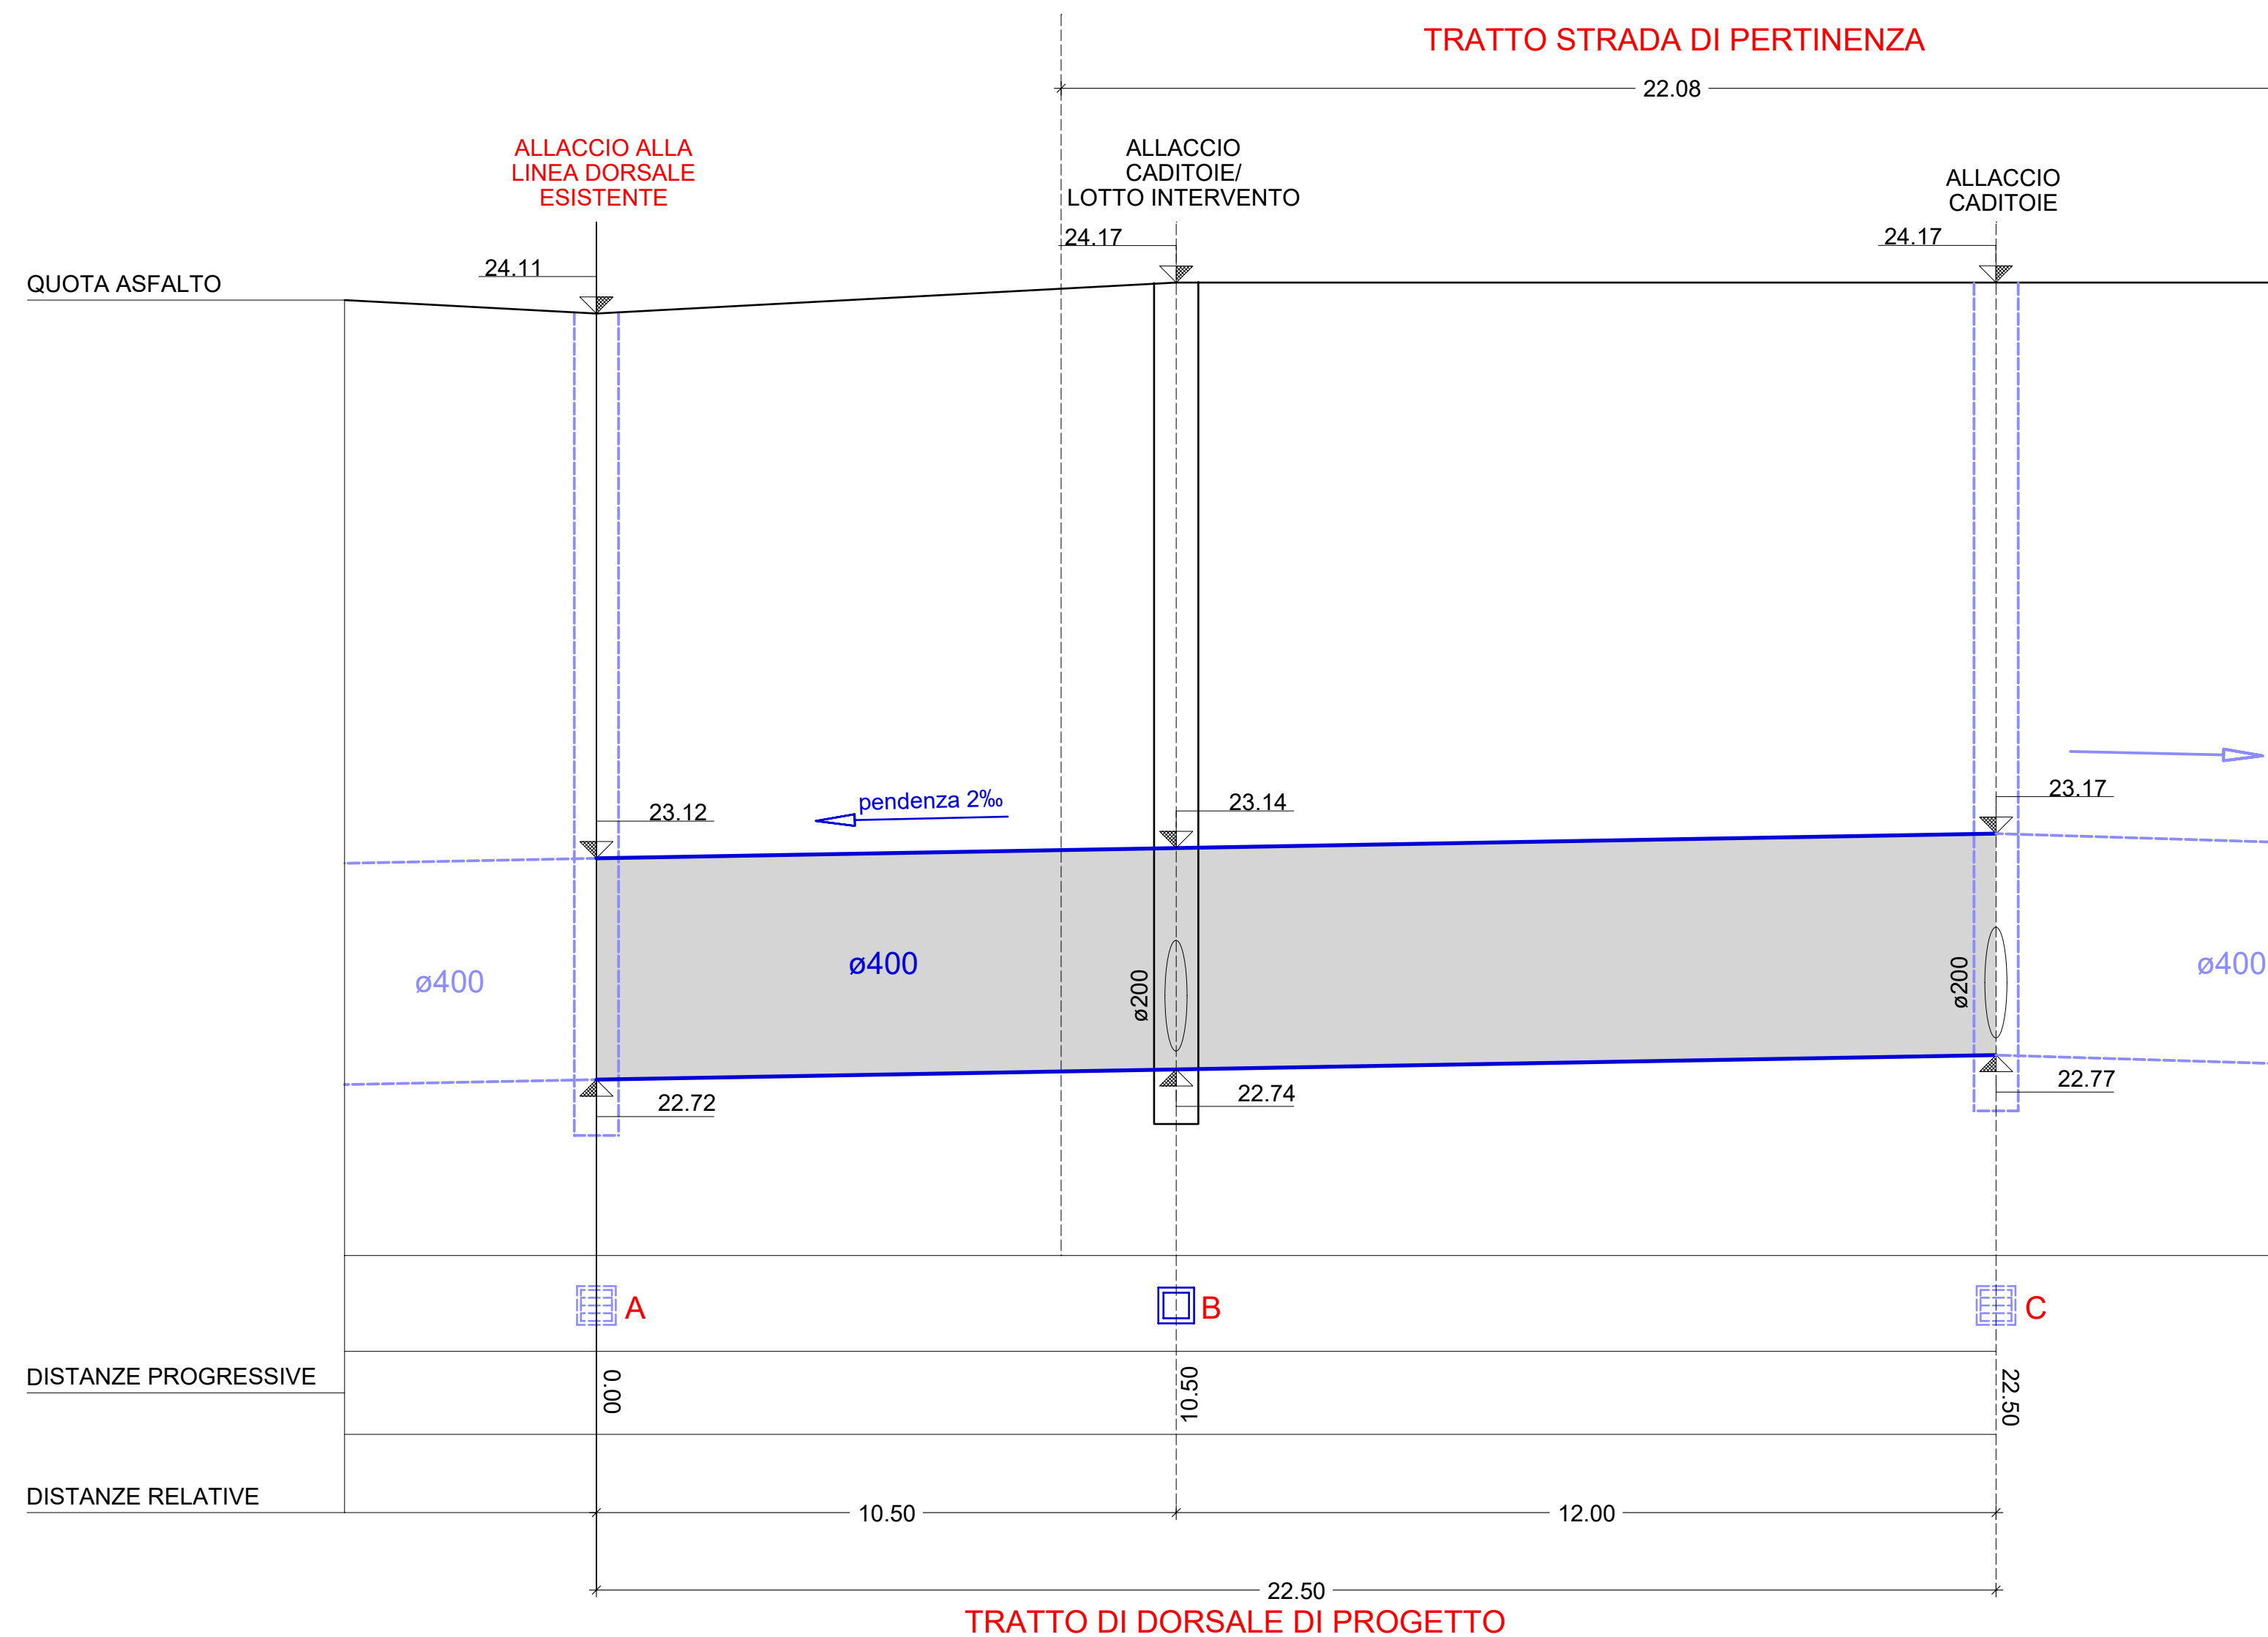

SEZIONI CARATTERISTICHE - SCALA 1:50

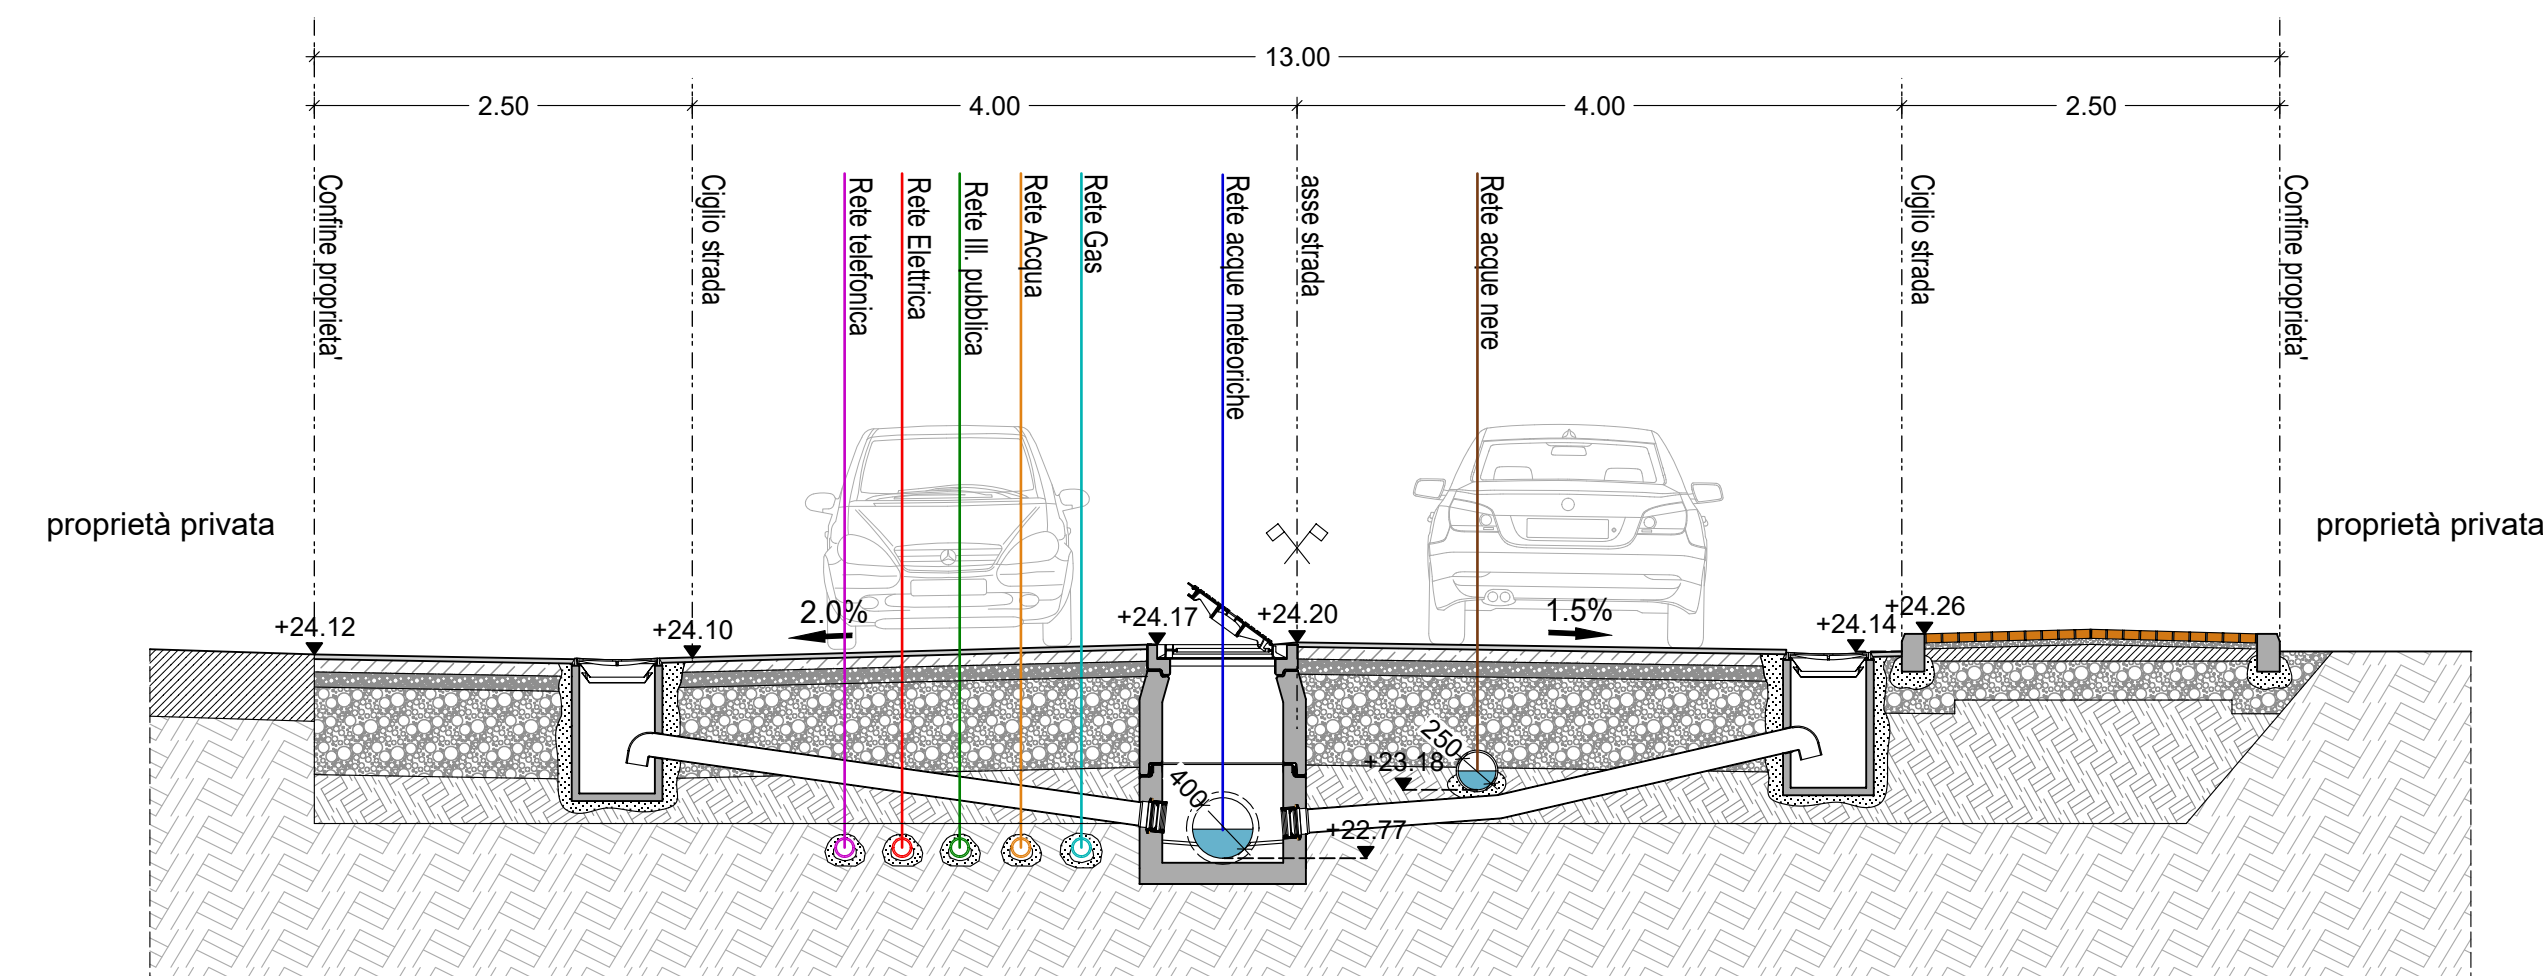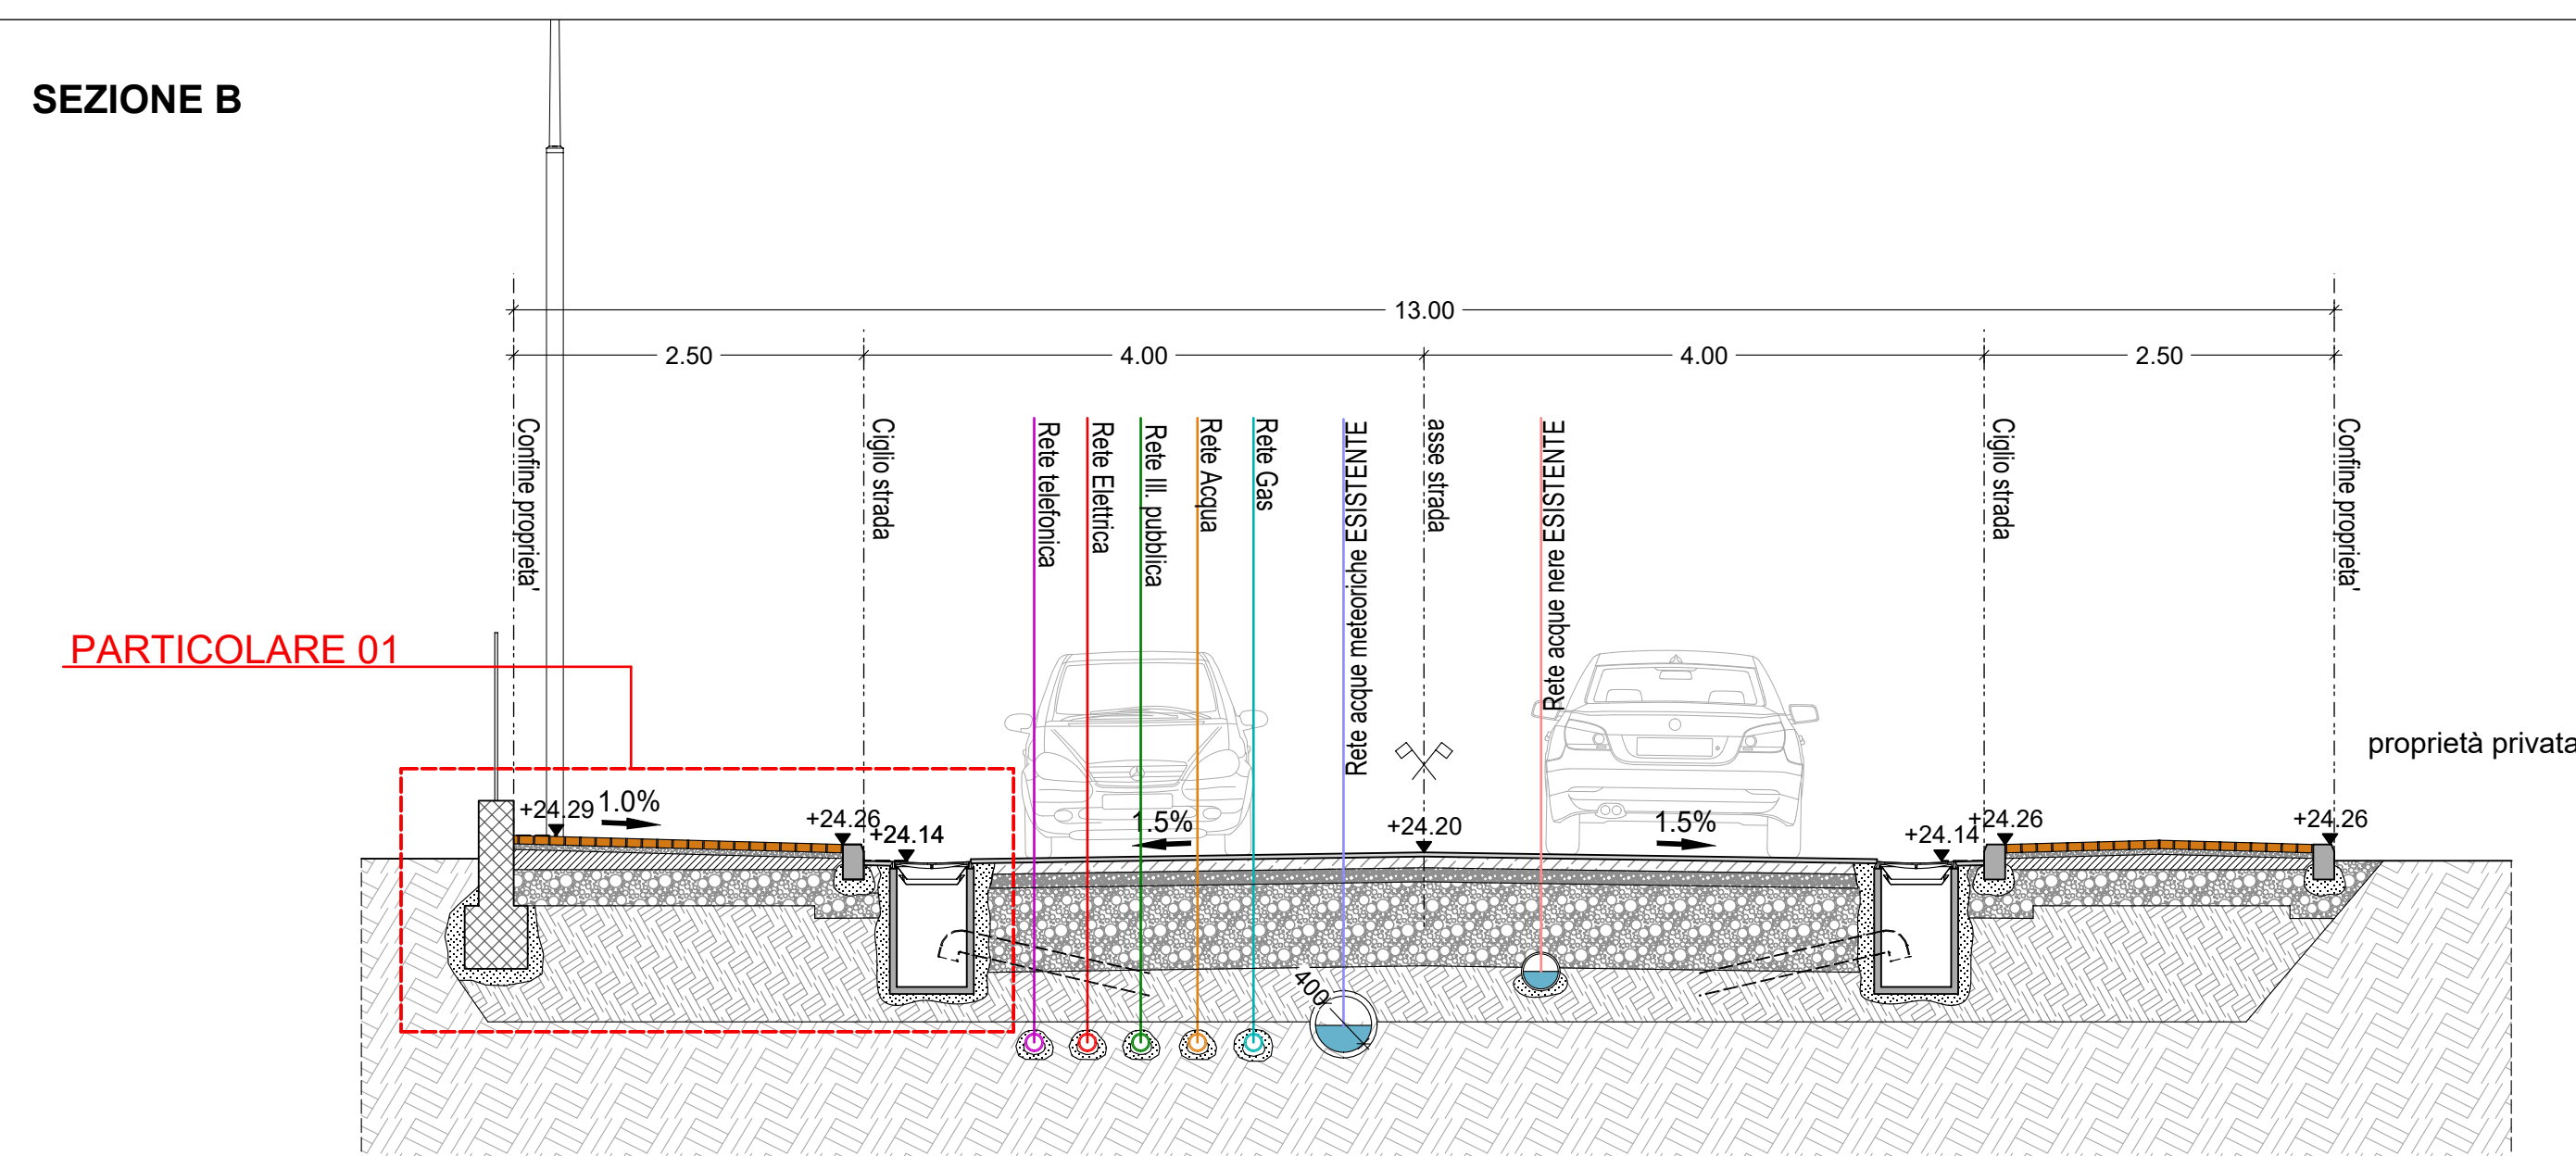SEZIONE A**SEZIONE B**

PARTICOLARE 01 - MARCIAPIEDE - PACCHETTO STRADALE - SCALA 1:20

