

|      |                   |                 |         |            |             |           |
|------|-------------------|-----------------|---------|------------|-------------|-----------|
| 04   |                   |                 |         |            |             |           |
| 03   |                   |                 |         |            |             |           |
| 02   |                   |                 |         |            |             |           |
| 01   |                   |                 |         |            |             |           |
| 00   | Settembre<br>2021 | Prima emissione | FERRARI | ROSSI      | AZZINI      | FONTANESI |
| rev. | data              | DESCRIZIONE     | redatto | verificato | riesaminato | approvato |



Sede legale:  
Via Taliercio, 3 - 46100 MANTOVA  
tel. 0376 4121 - fax 0376 412109  
C.F. e P.I. 01838280202  
R.I. Mantova 01838280202  
R.E.A. 21253 C.C.I.A.A. Mantova  
<http://www.teaspa.it>

|  |                                    |
|--|------------------------------------|
| COMMITTENTE<br> <b>SEI - servizi energetici integrati - S.r.l.</b><br>Via Taliercio, 3 - Mantova | N° COMMESSA<br><b>T5J057182001</b> |
|--|------------------------------------|

|   |   |
|---|---|
| TITOLO PROGETTO<br><b>ESTENSIONE DELLA RETE GAS METANO IN MEDIA<br/>         PRESSIONE FRA LE LOCALITA' SPINOSA E VILLANOVA<br/>         MAIARDINA - APPLICATIVO N° 2</b> | <input type="checkbox"/> STUDIO<br><input type="checkbox"/> PRELIMINARE<br><input checked="" type="checkbox"/> DEFINITIVO<br><input type="checkbox"/> ESECUTIVO<br><input type="checkbox"/> DIREZIONE LAVORI<br><input type="checkbox"/> AS BUILT |
|---|---|

|  |  |
|--|--|
| UBICAZIONE<br><b>COMUNI DI PORTO MANTOVANO E SAN GIORGIO<br/>         PROVINCIA DI MANTOVA</b> | N° DOCUMENTO<br><b>S182001-EI-DCO 01</b> |
|--|--|

|  |                                 |
|--|---------------------------------|
| TITOLO DOCUMENTO<br><b>PLANIMETRIE E RILIEVI DELLE RETI E DEGLI<br/>         ALLACCIAMENTI ESISTENTI GAS E ACQUA</b> | SCALA<br><br>NOTE VARIE<br>N.N. |
|--|---------------------------------|

|   |  |
|---|--|
| PROGETTISTA<br><b>GIANLUCA FERRARI</b><br> | CONSULENTI / ALTRI PROGETTISTI SPECIALISTI / VARIE |
|---|--|

#### NOTA 1:

Sulle planimetrie sono riportati i sottoservizi gestiti dal Gruppo Tea, ovvero le reti del gas e dell'acqua (quest'ultimo servizio non è riportato sulla planimetria della località Spinosa); con l'eccezione di alcune zone, gli allacciamenti alle utenze non sono indicati per nessun sottoservizio.

Prima di dare inizio ai lavori, l'Impresa è tenuta ad informarsi presso tutti gli enti se nelle zone nelle quali ricadono i lavori esistano cavi sotterranei gestiti da terzi (telefonici, telegrafici, elettrici) o condutture (oleodotti, fognature ecc.).

In caso affermativo l'Impresa dovrà comunicare agli enti proprietari di dette opere la data presumibile dell'esecuzione dei lavori nelle zone interessate, chiedendo altresì tutti quei dati (ubicazione, profondità) necessari al fine di poter procedere evitando danni alle accennate opere.

L'Impresa, durante i lavori dovrà, a sua cura e spese, con l'impiego di sostegni, puntelli o altro, mantenere con assoluta sicurezza i vari servizi del sottosuolo nella primitiva posizione; non potrà troncare o togliere nessun servizio interrato interferente con lo scavo, senza prima essersi accertata della natura e dell'esercizio; ed aver ottenuto l'autorizzazione dell'Ente gestore.


Qualora nonostante le cautele usate si dovessero manifestare danni ai cavi od alle condotte, l'Impresa dovrà provvedere a darne immediato avviso mediante telegramma sia agli enti proprietari delle strade, che agli enti proprietari delle opere danneggiate.

Nei confronti dei proprietari delle opere danneggiate l'unica responsabile rimane l'Impresa.

#### NOTA 2:

Nel presente elaborato sono allegati tutti i rilievi delle reti e degli allacciamenti gas e acqua disponibili presso gli archivi del Gruppo Tea.


I rilievi non sono completi e sono pertanto da intendersi come non esaustivi.

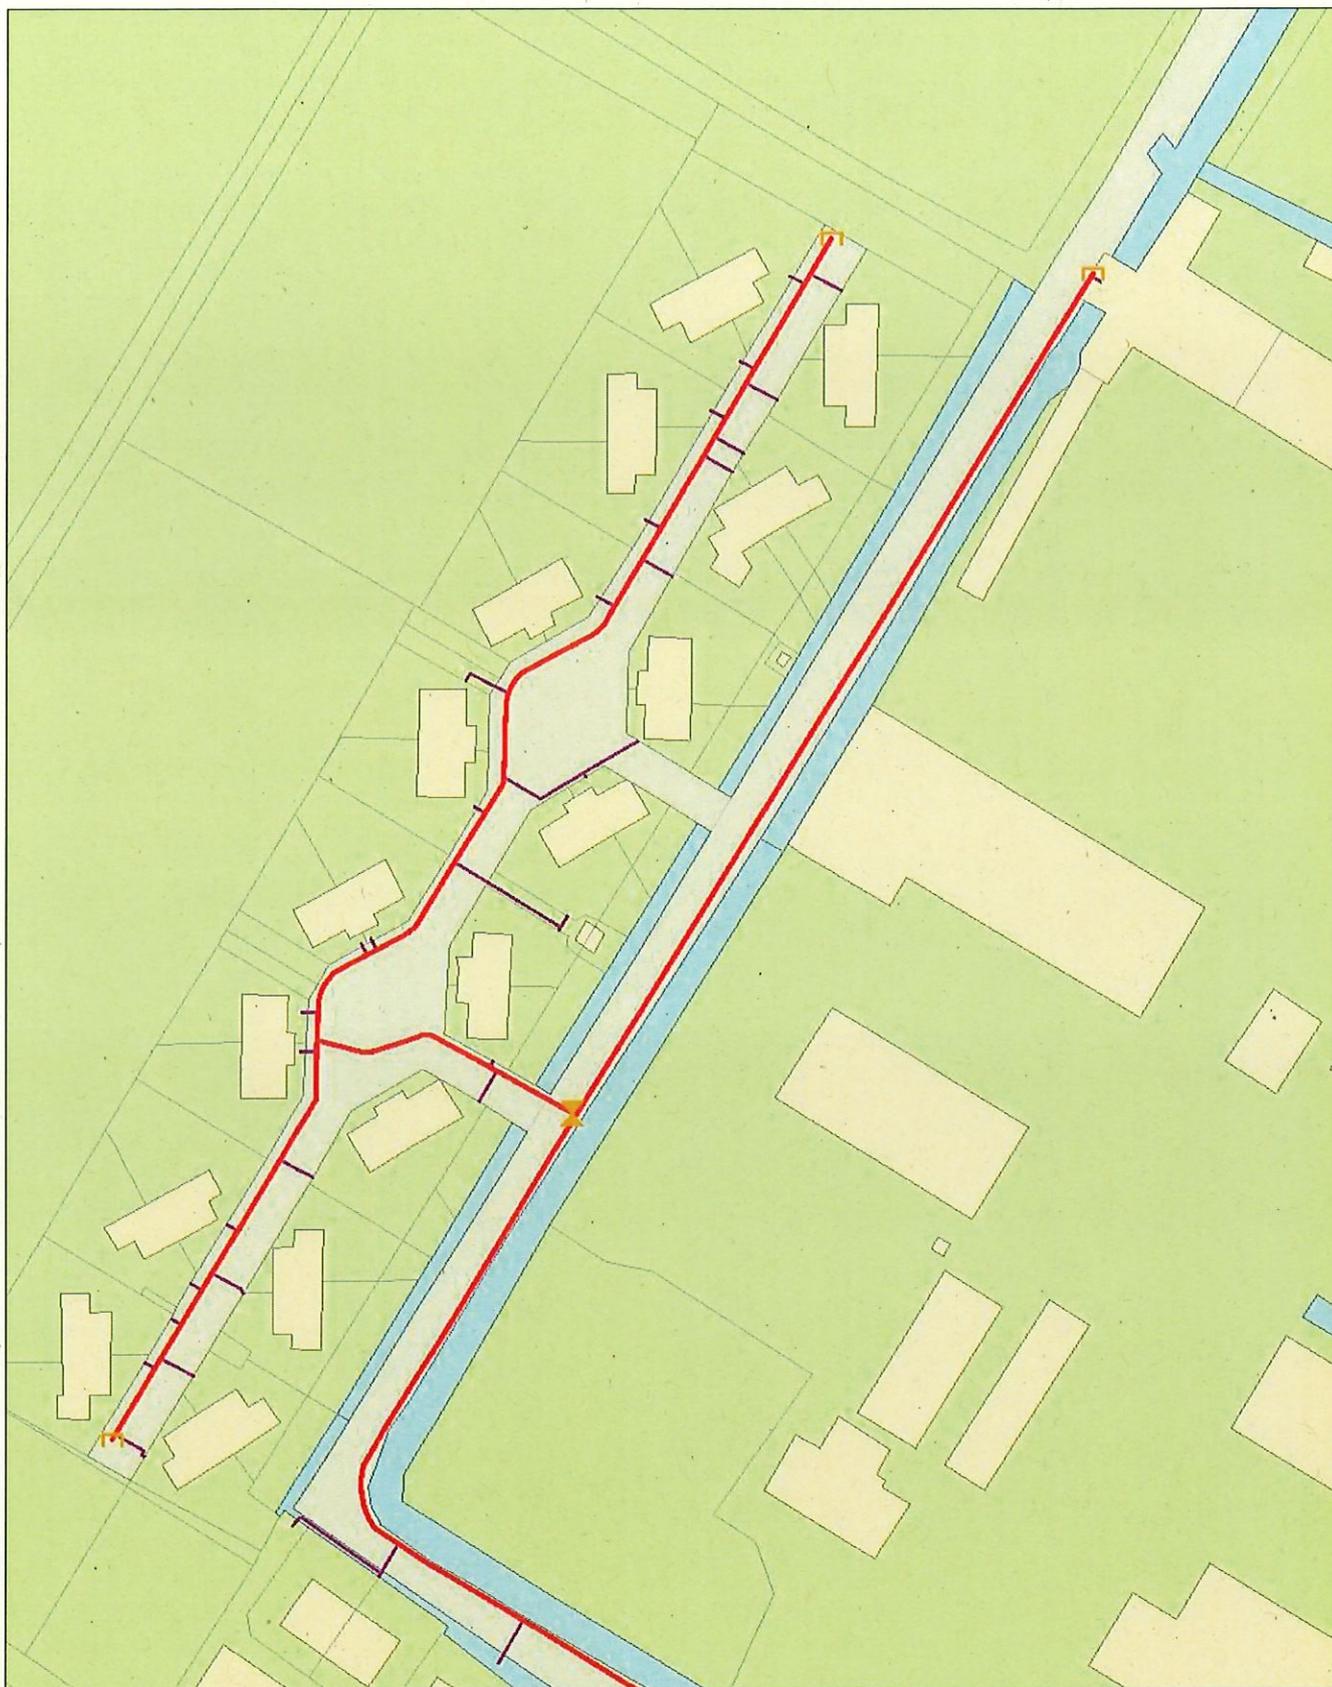



**Tea s.p.a.** Le informazioni contenute in questa cartografia sono da considerarsi puramente orientative e fornite esclusivamente come punto di riferimento a chi debba localizzare con precisione i sottoservizi durante le fondamentali attività di sondaggio imposte dalle norme di prudenza e buona tecnica finalizzate ad attività di scavo. L'obbligo di adottare ogni precauzione idonea ad evitare il danneggiamento dei nostri impianti, nonché gravi infortuni ai propri dipendenti, è a carico di chi esegue i lavori di manomissione della sede stradale.


Scala 1: 2000

S.I.T.

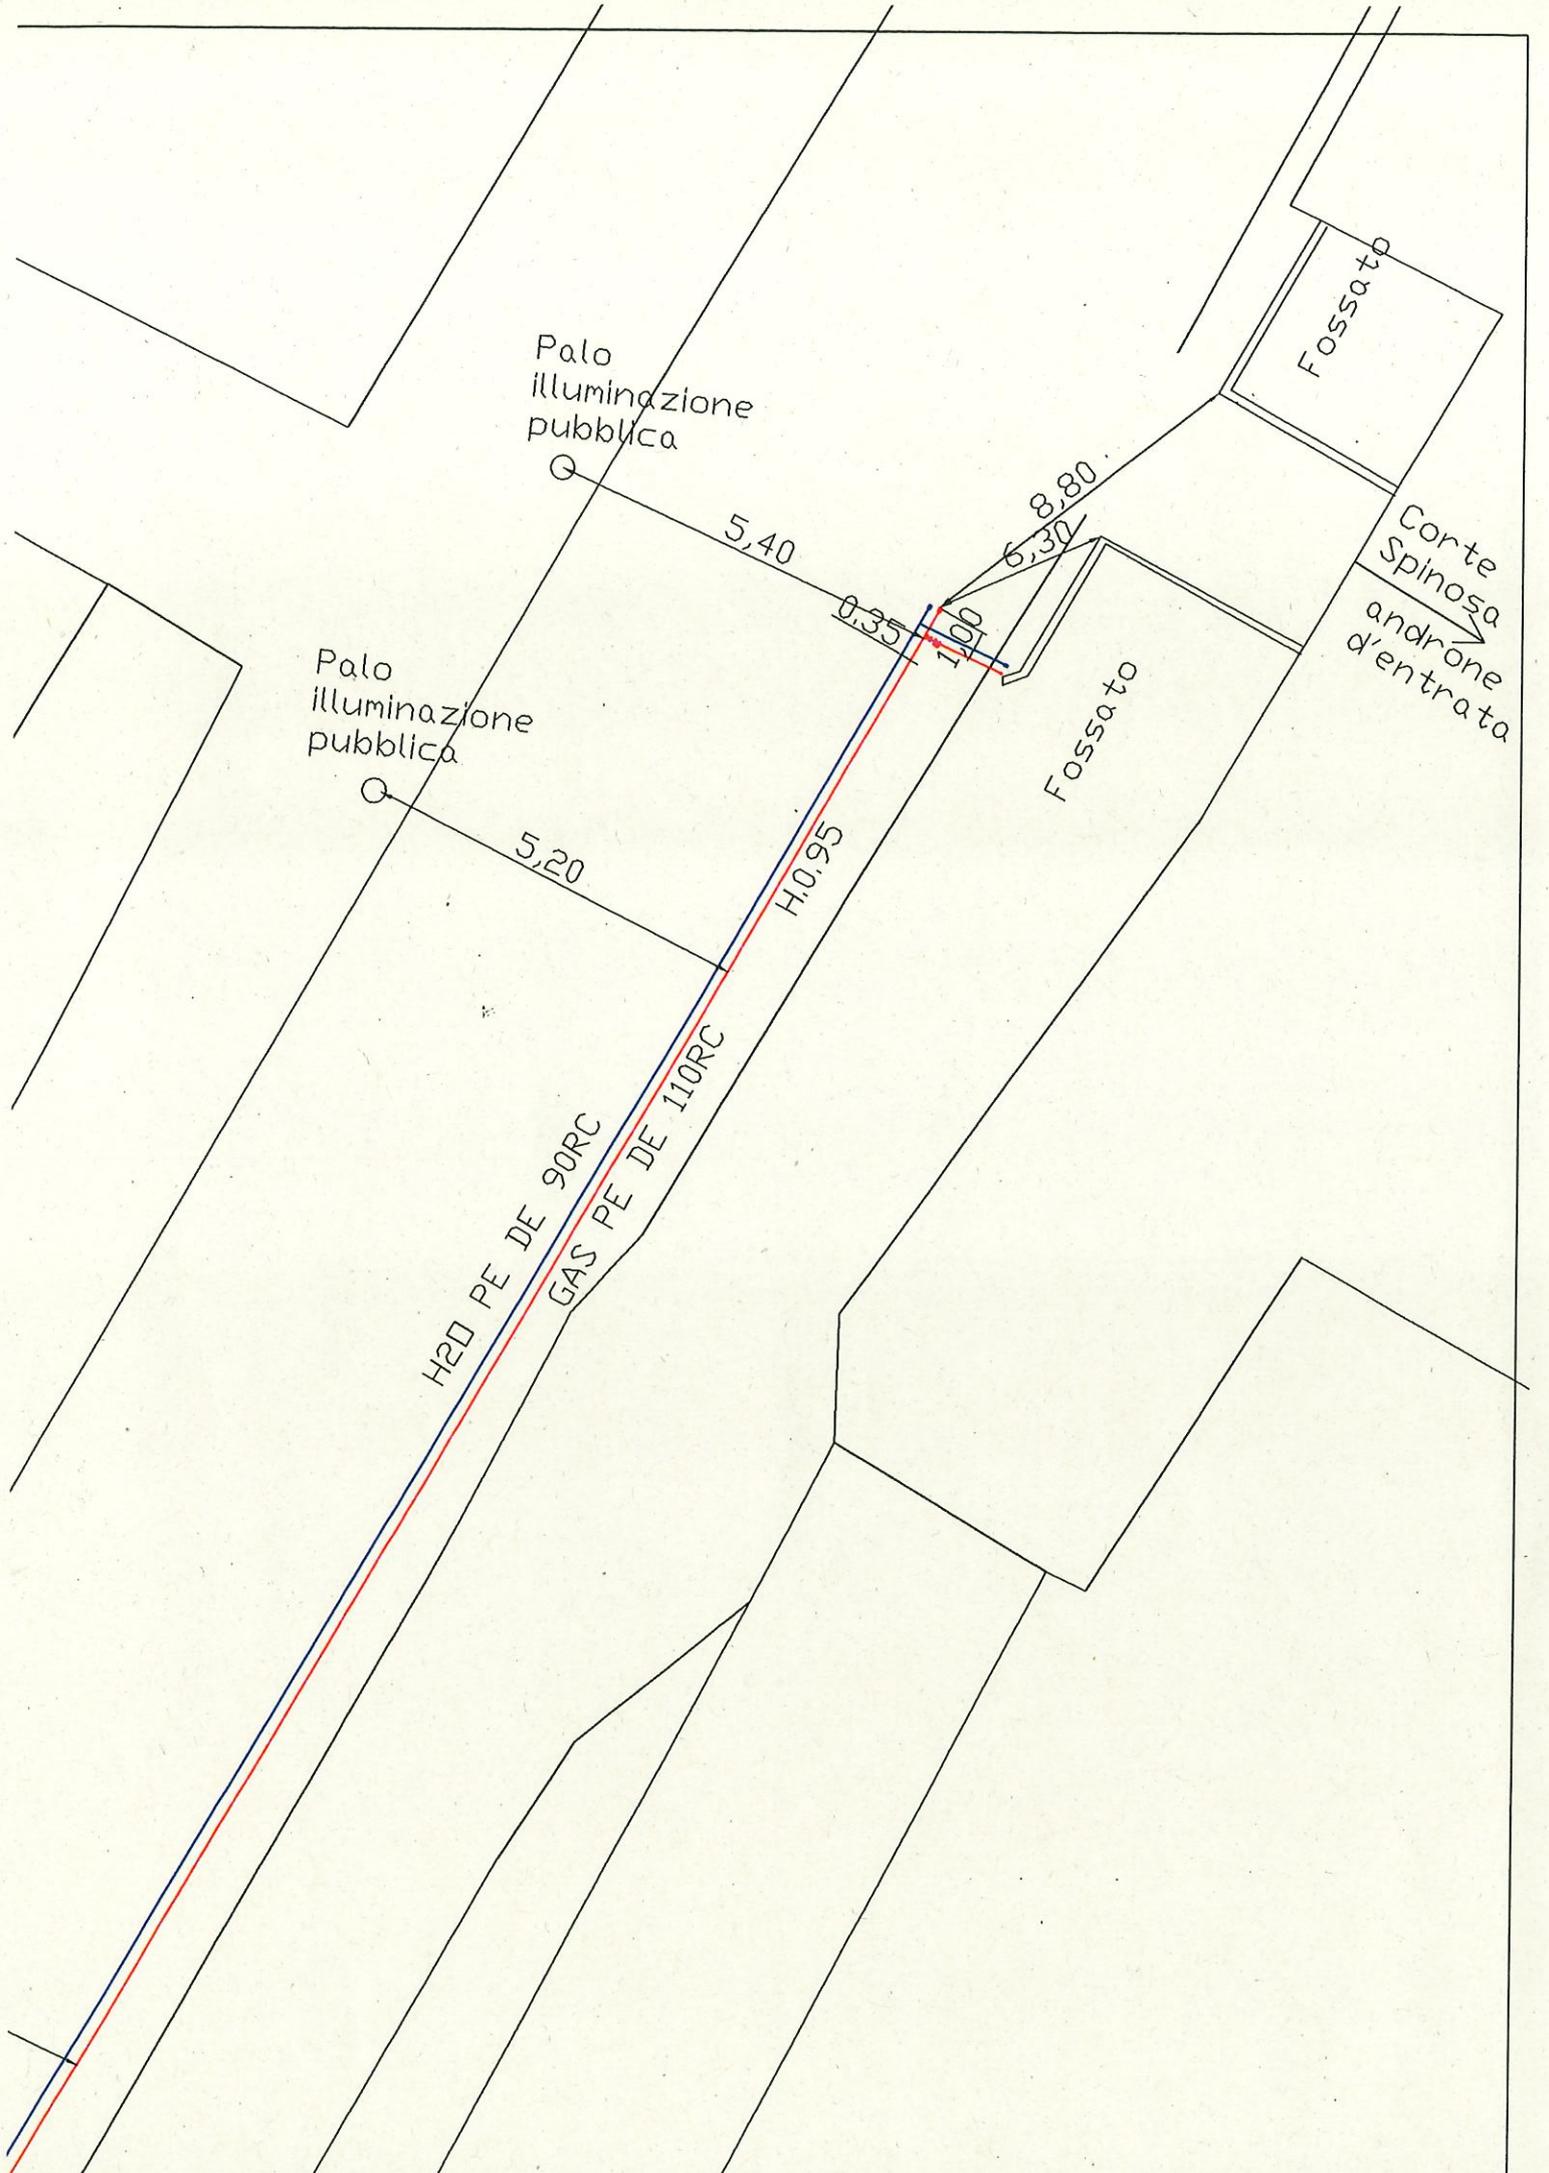

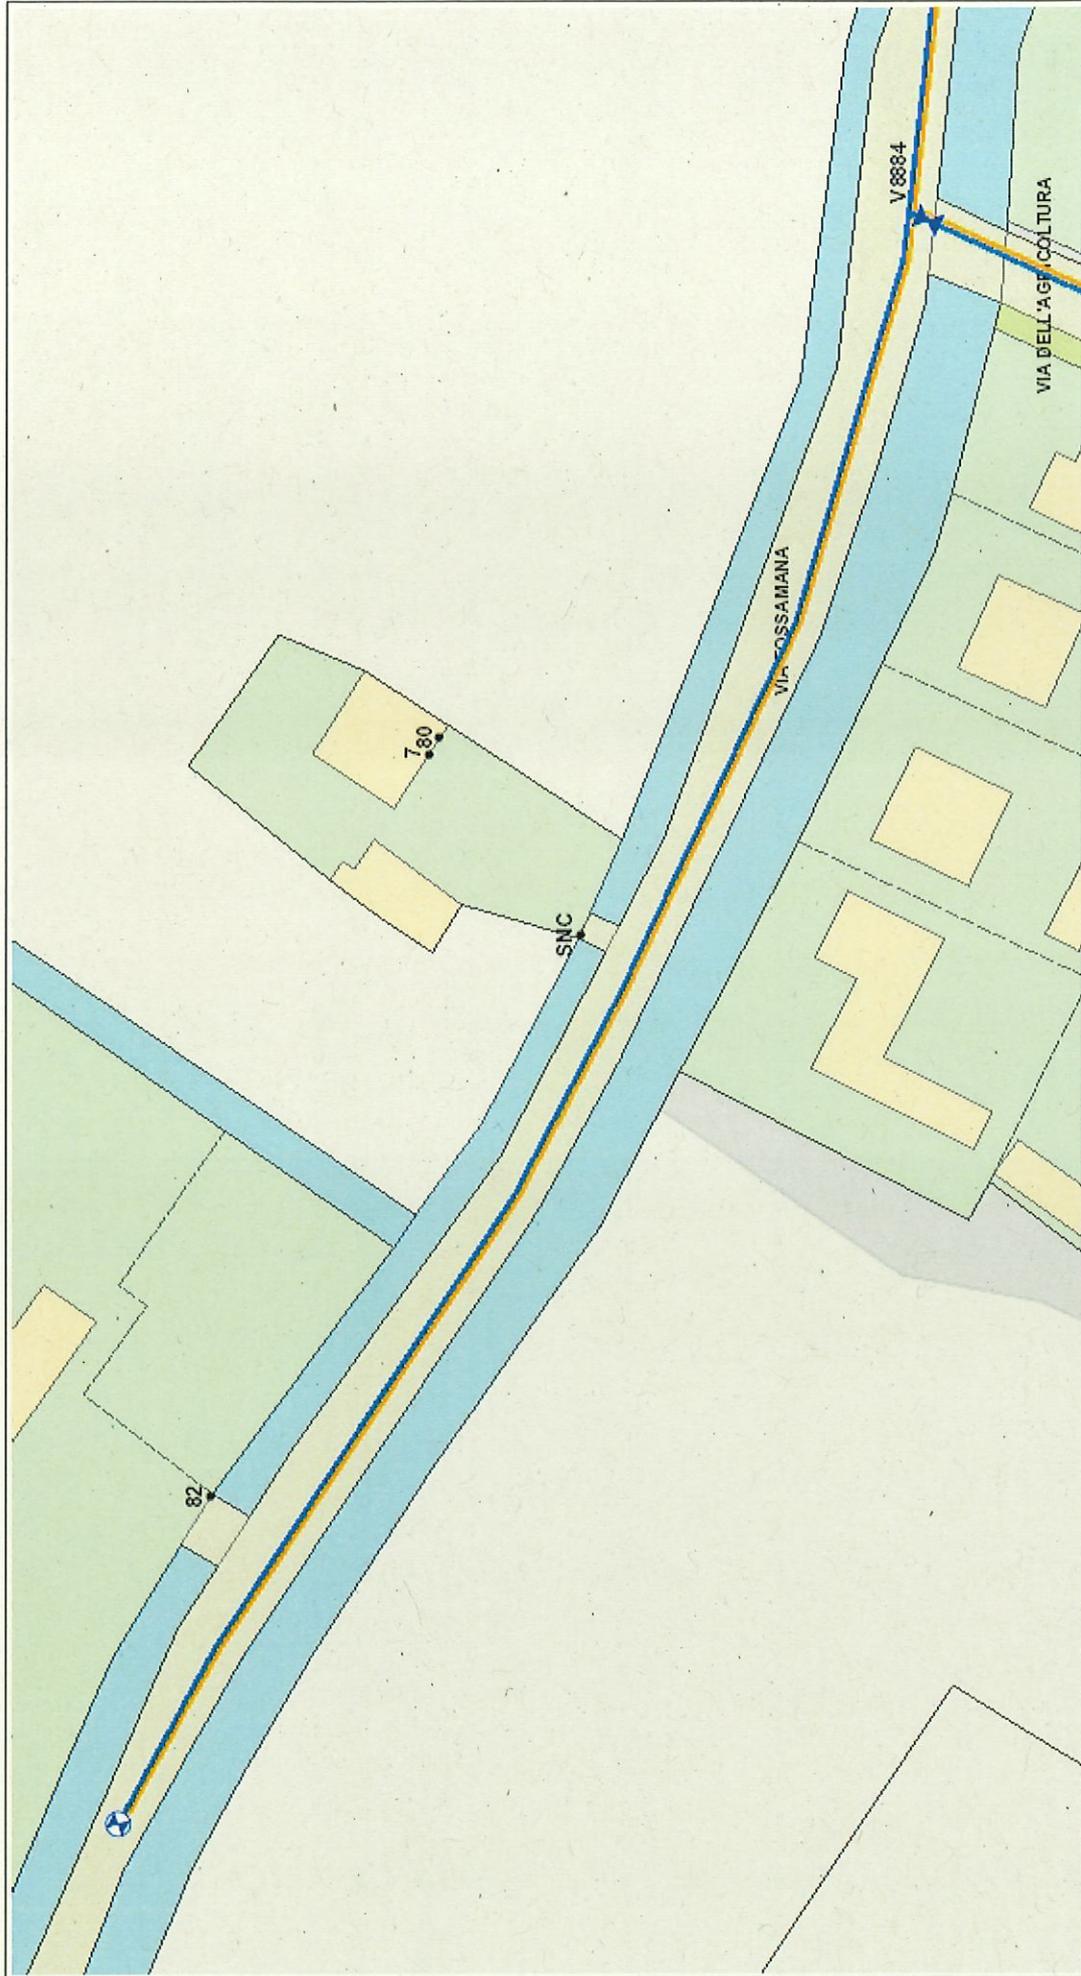

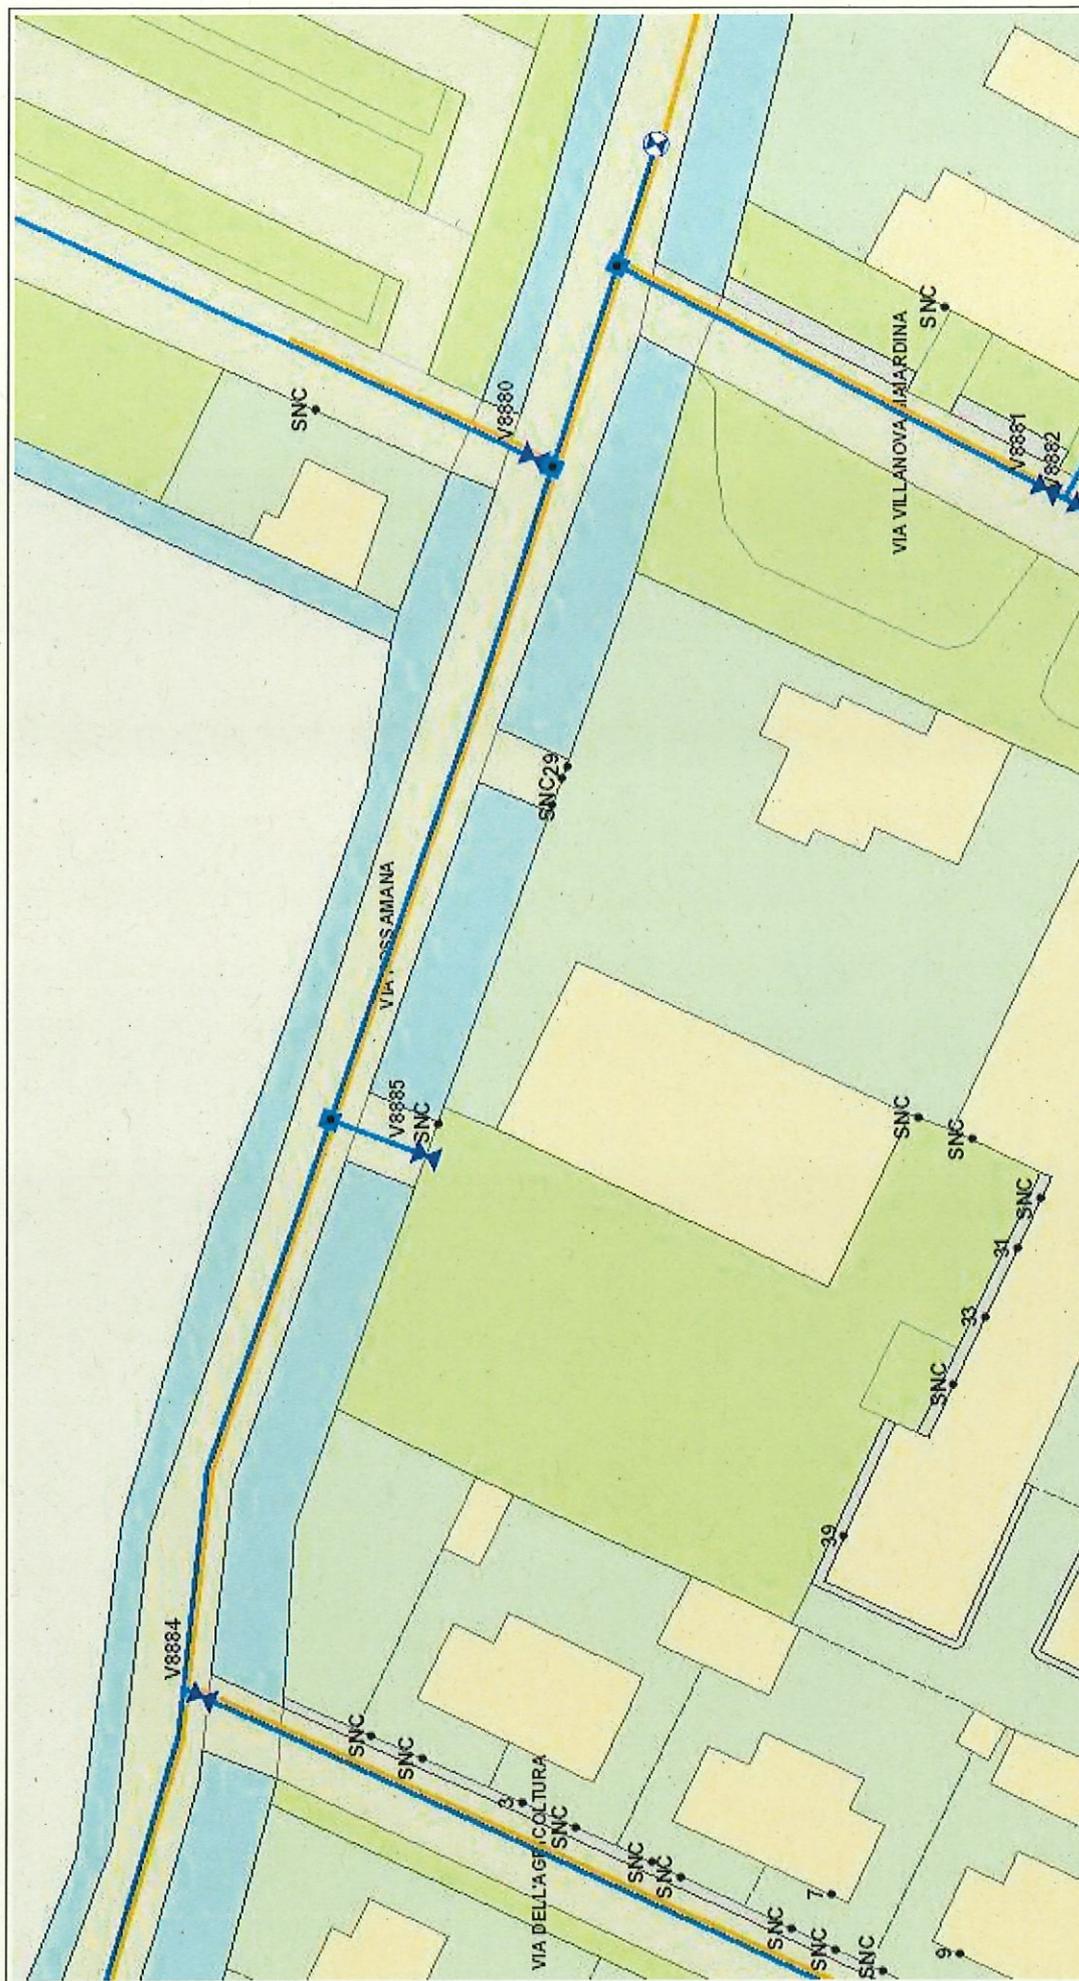


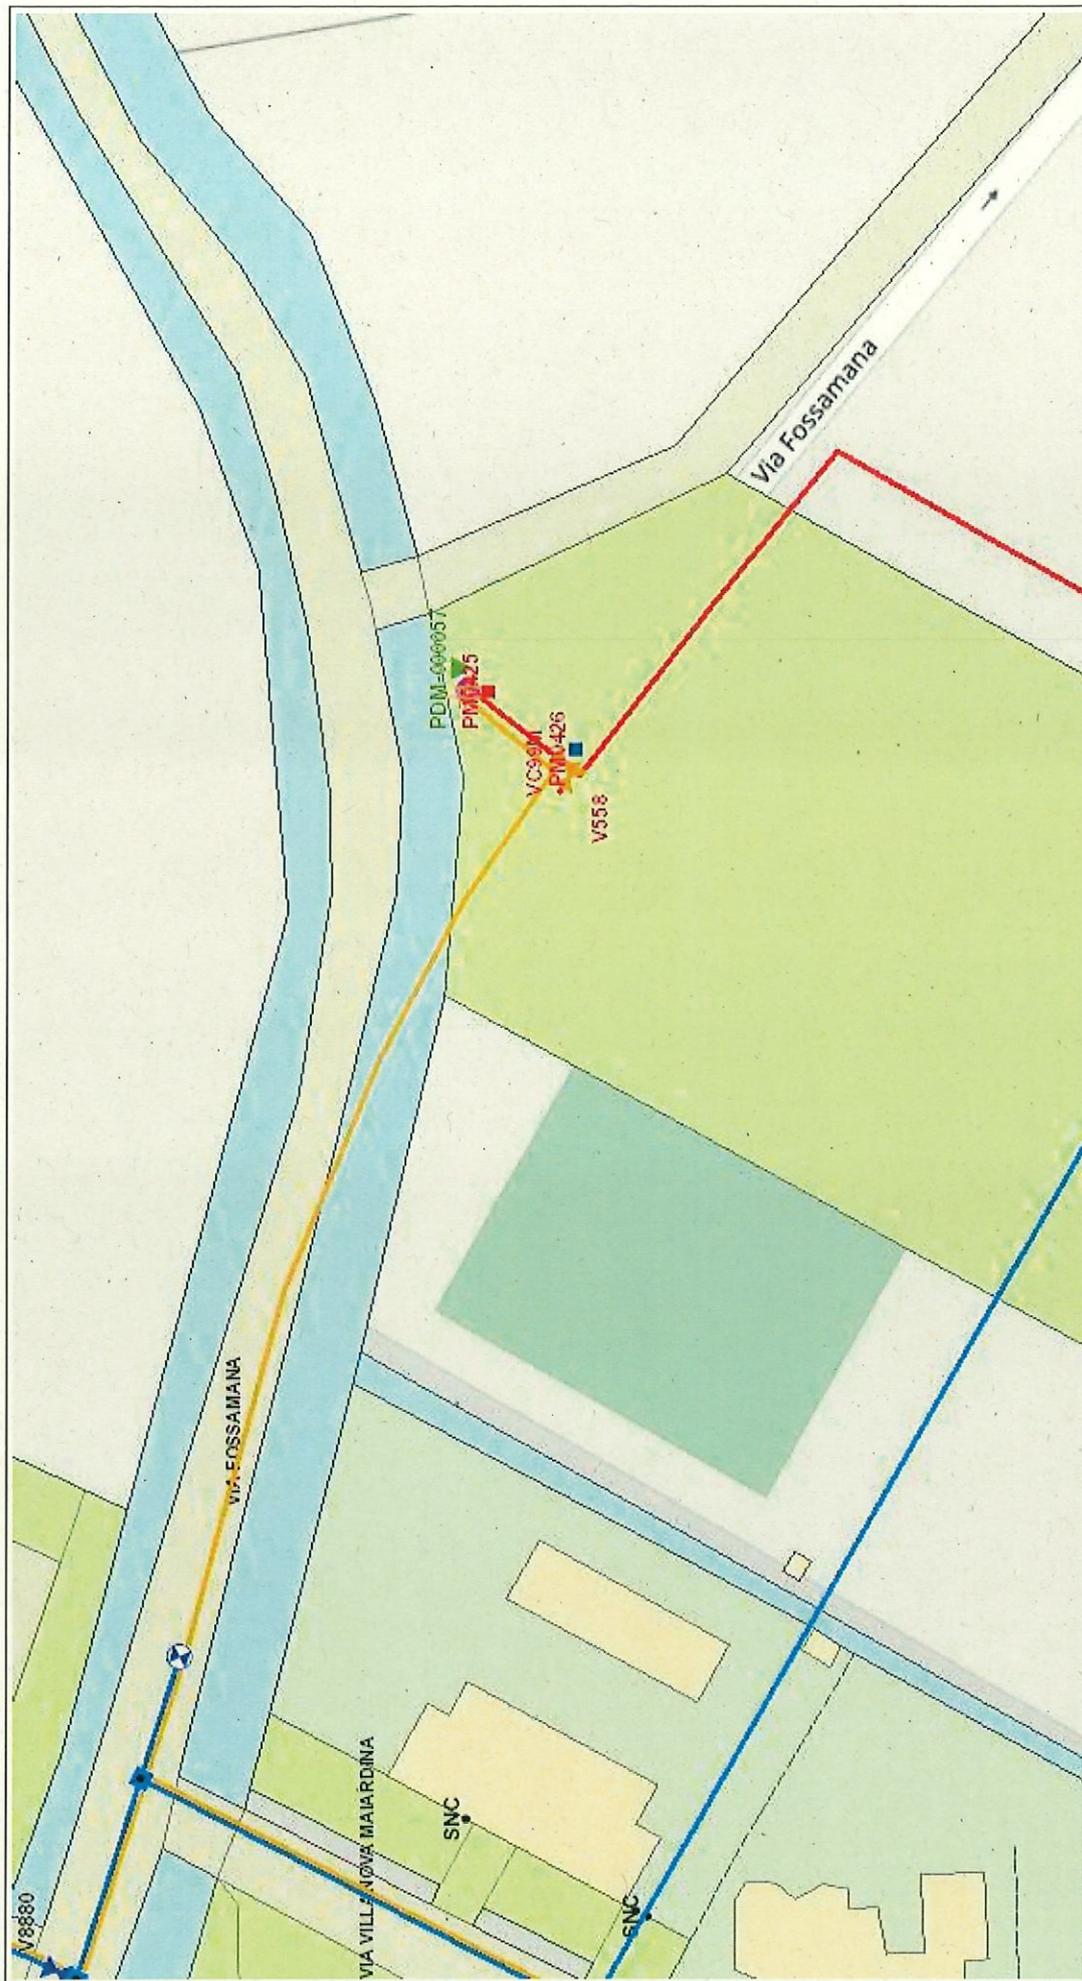




CASA VNICOLA

VIA FOSSA

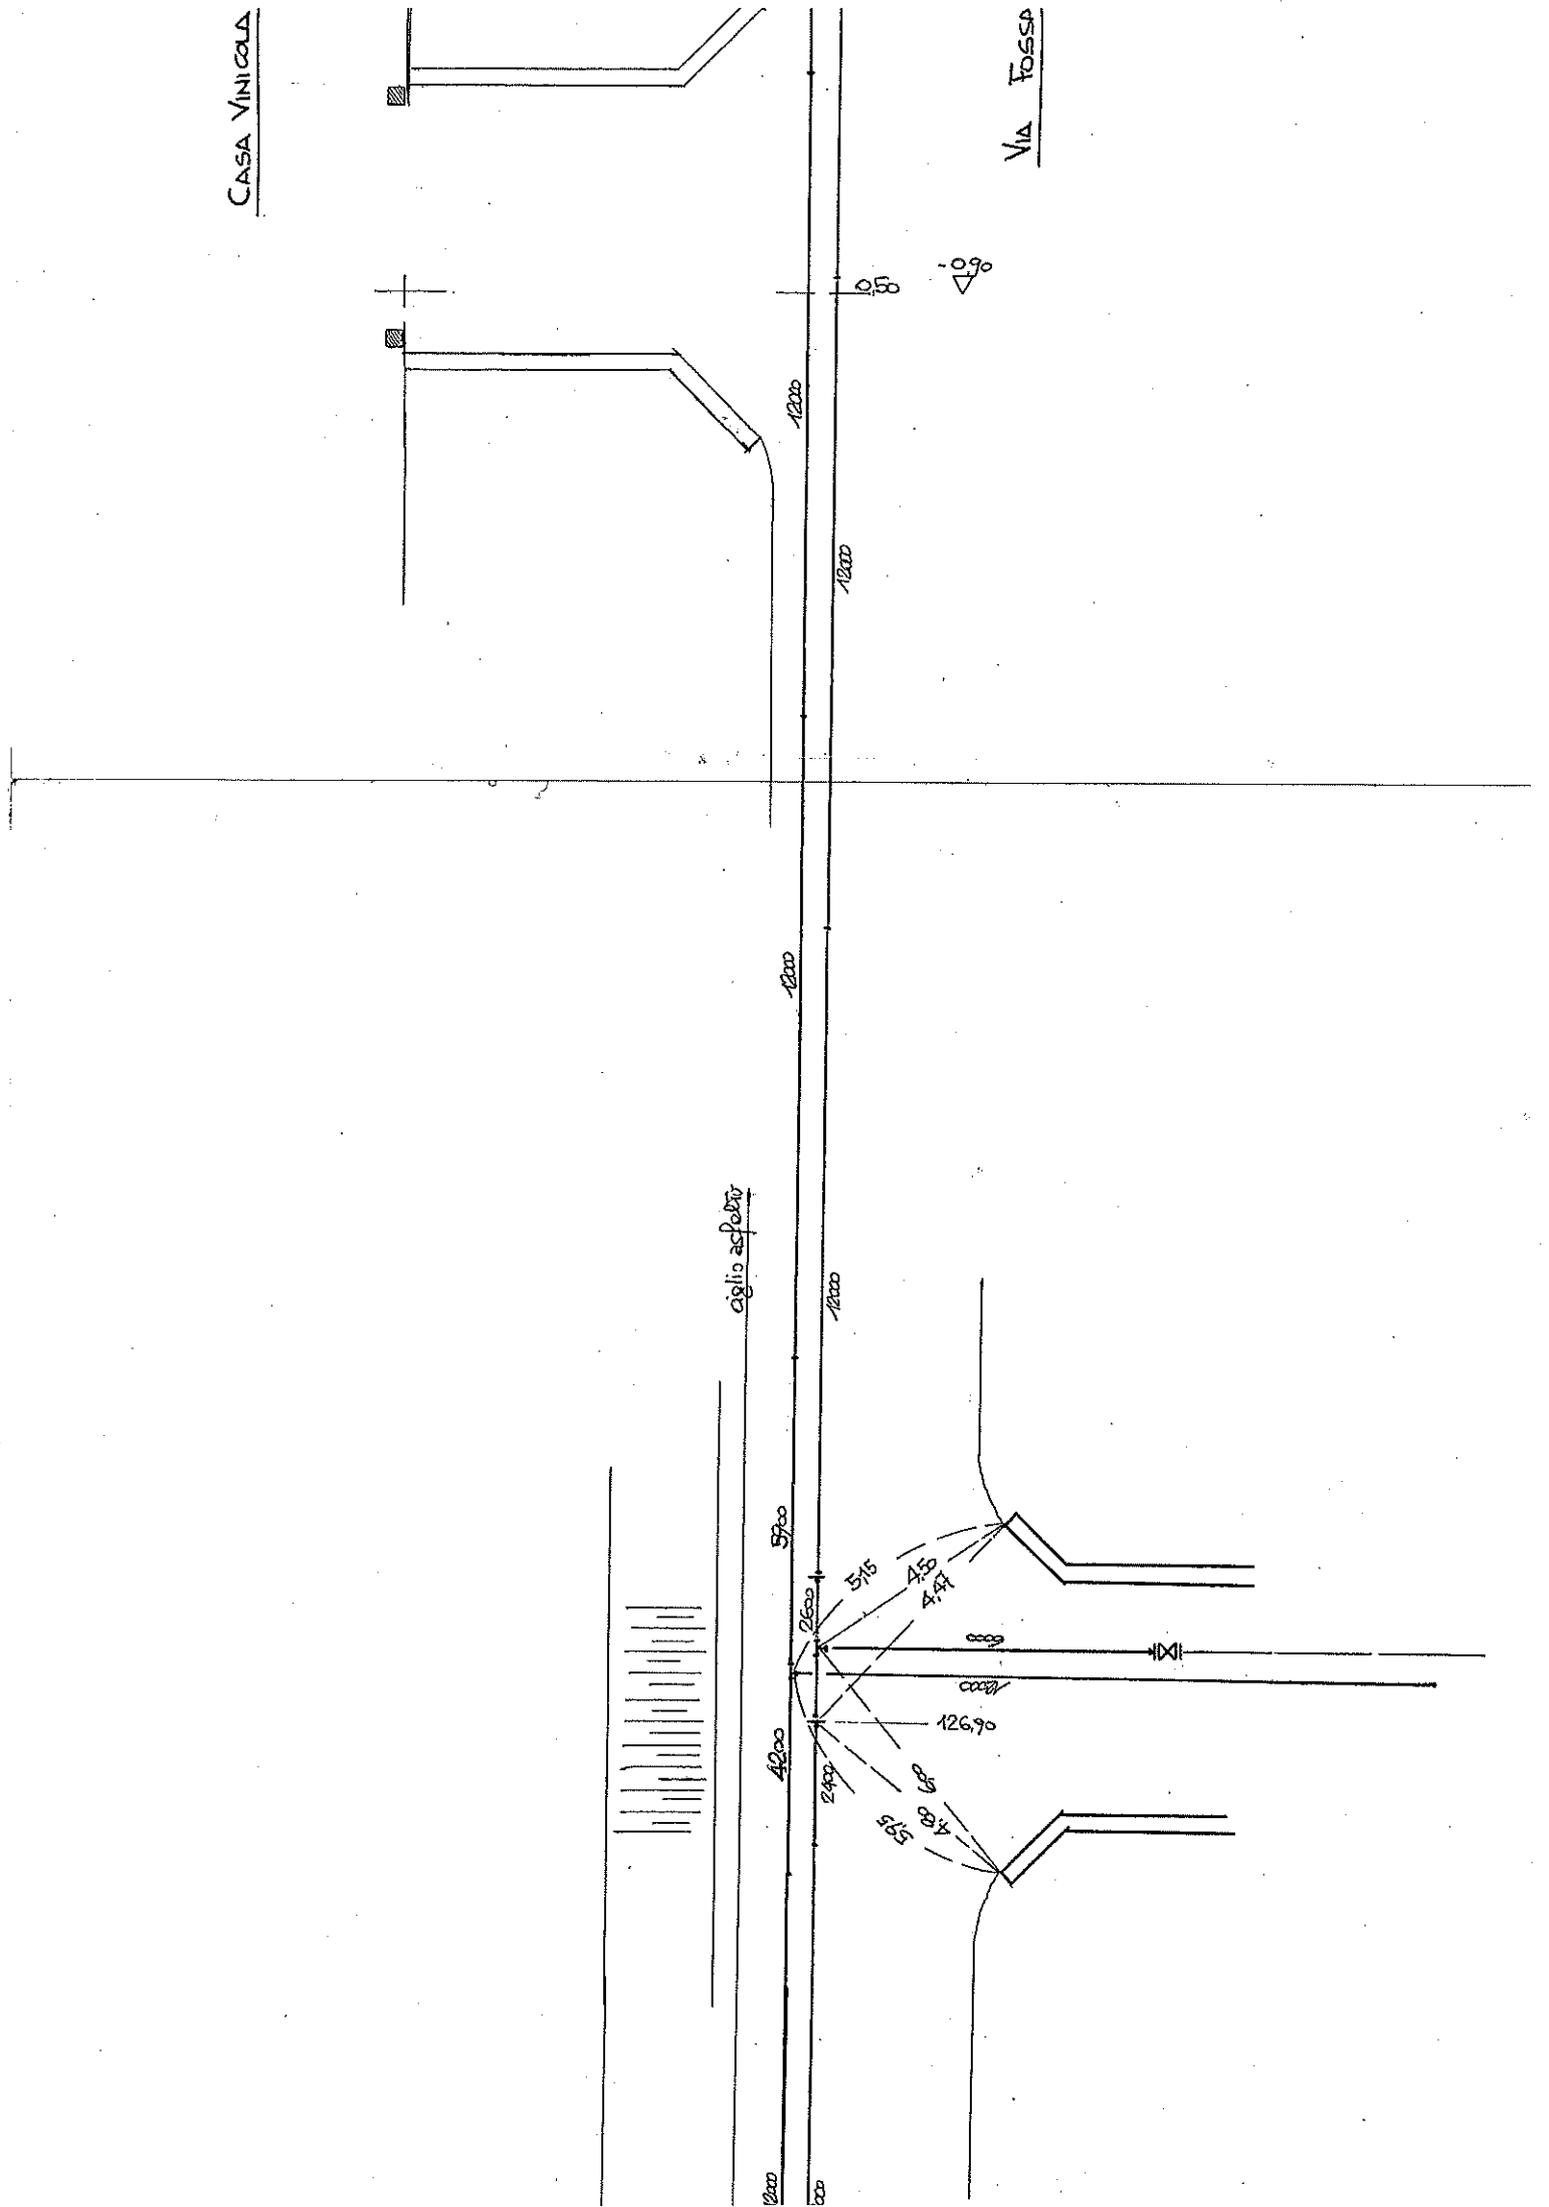



PIAZZE TRATTORIA

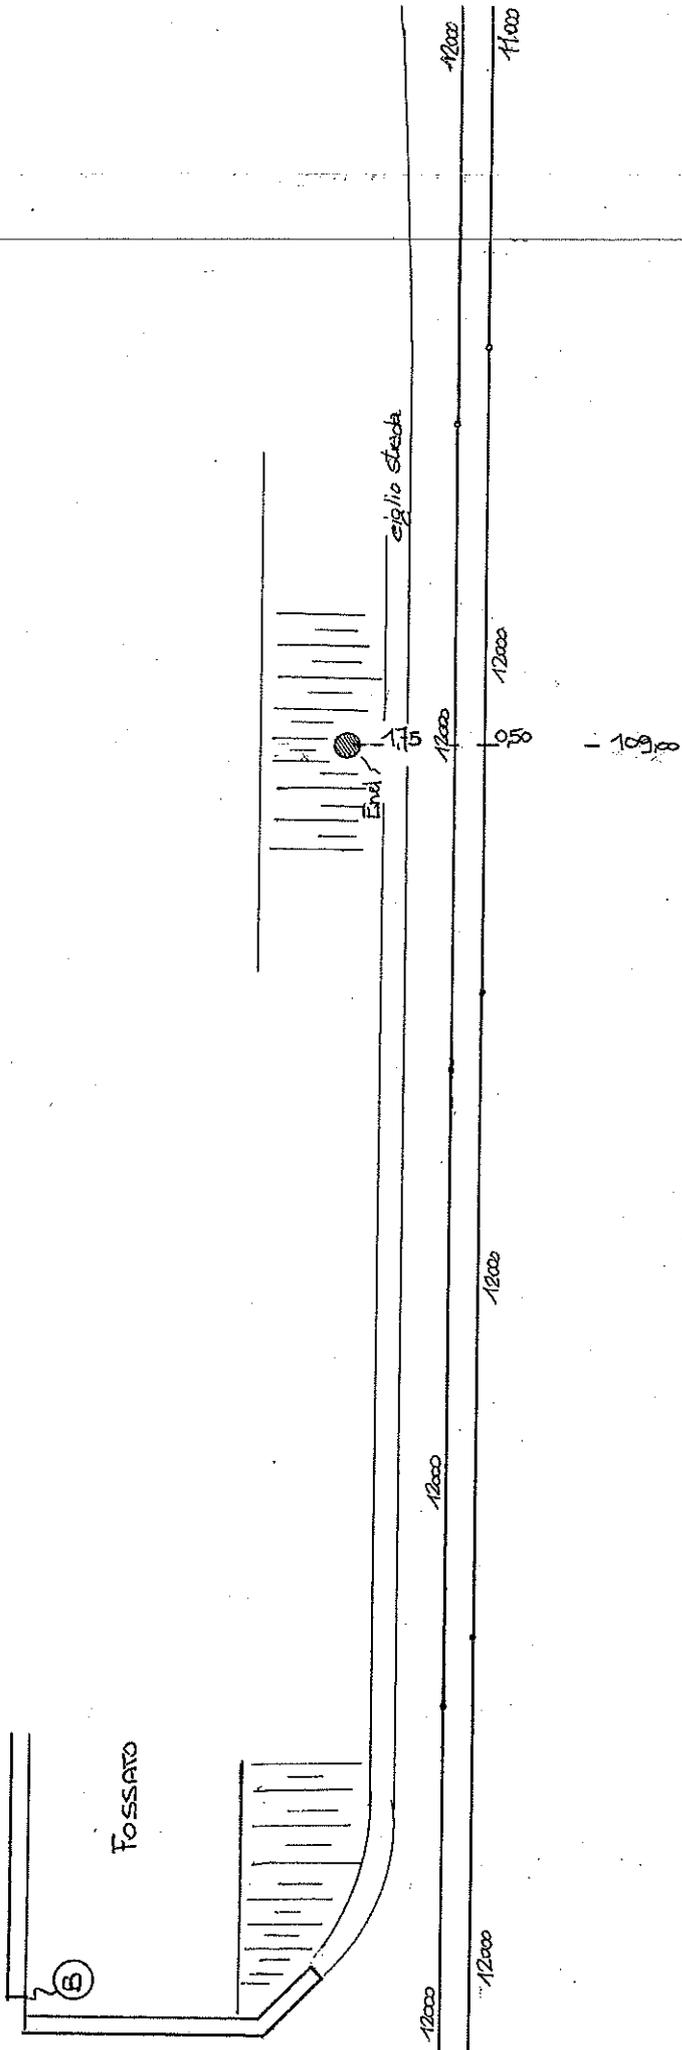





CIV. 53


7.30

0.50


-0.90

175.70

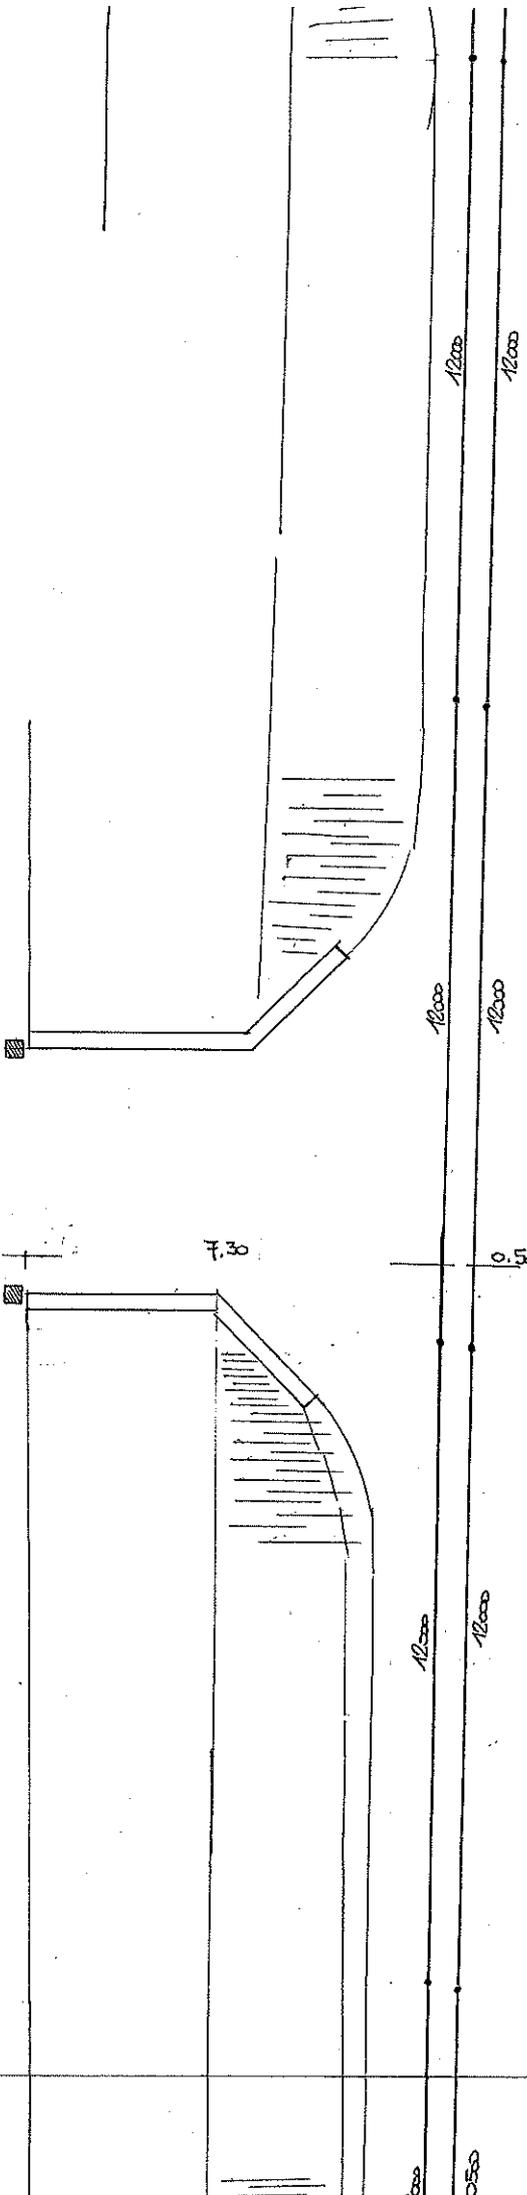

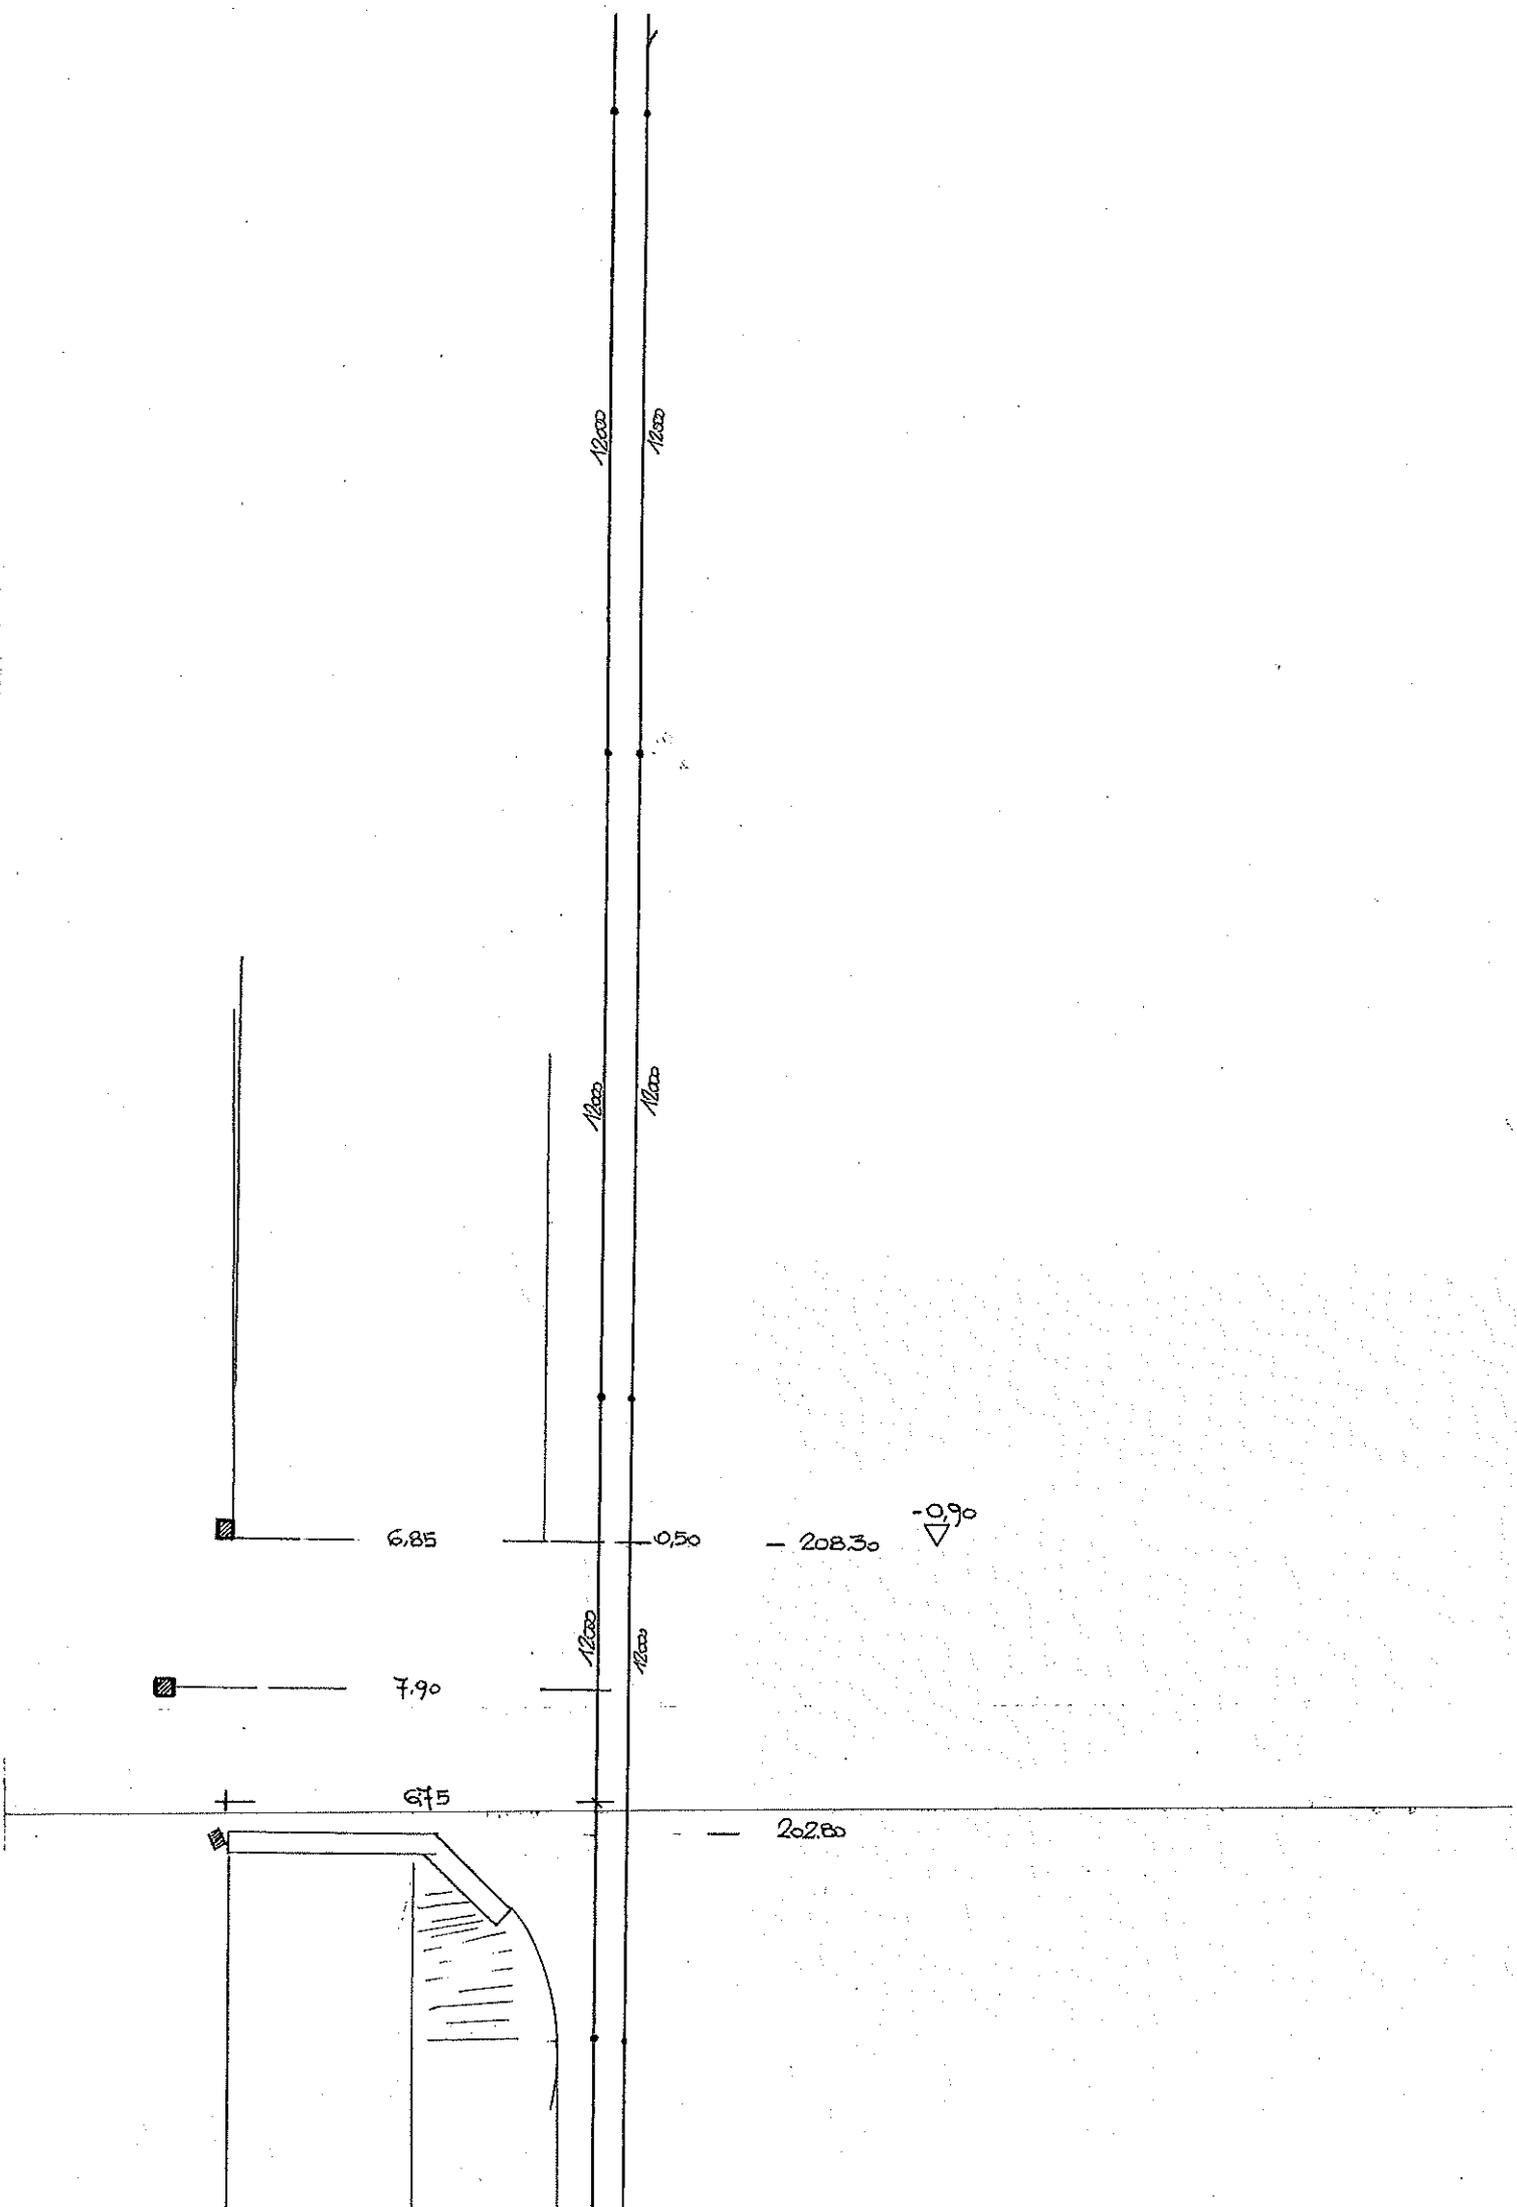

FOSSO FOSSAMANA

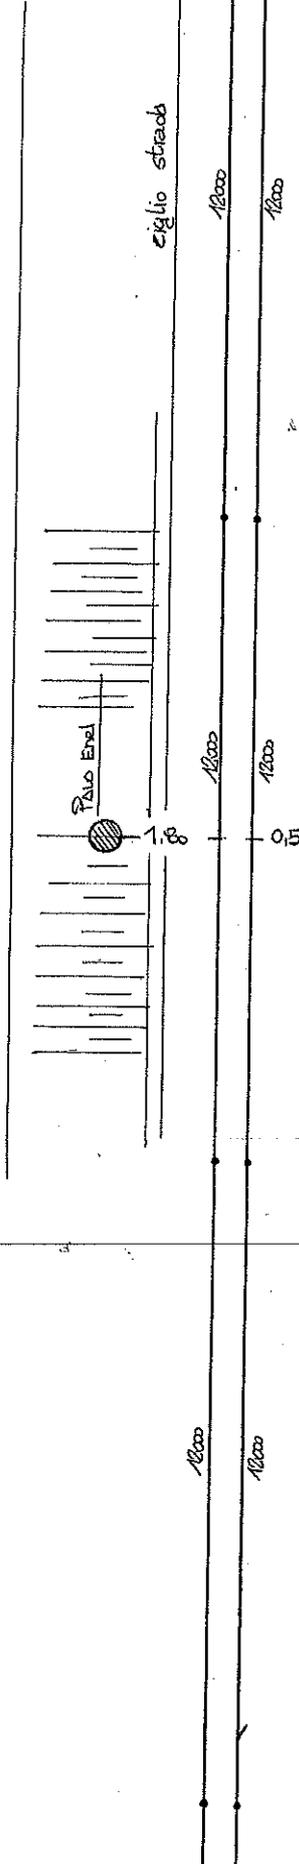

STRADA FOSSAMANA

TOSSANANA

